



Paul-Wunderlich-Haus - Am Markt 1 - 16225 Eberswalde

Stadt- und Regionalplanung Maaßenstraße 9 10777 Berlin

STELLUNGNAHME DES LANDKREISES BARNIM ALS TRÄGER ÖFFENTLICHER BELANGE

Stadt Werneuchen
14. Änderung Flächennutzungsplan Stadt Werneuchen im Zusammenhang mit B-Plan "Am Lindenweg"
Vorentwurf
Anschreiben vom 24.03.2023

Sehr geehrte Damen und Herren,

für die Beteiligung zum o.g. Vorhaben danken wir.

I Fachbehördliche Stellungnahme

1 Einwendungen mit rechtlicher Verbindlichkeit aufgrund fachgesetzlicher Regelungen, die ohne Zustimmung, Befreiung o.ä. der Fachbehörde in der Abwägung nicht überwunden werden können (Einwendung, Rechtsgrundlage, Möglichkeiten der Überwindung):

keine

2 Hinweise und Anregungen aus der eigenen Zuständigkeit zu dem Vorhaben, gegliedert nach Sachkomplexen:

2.1 Bauordnungs- und Planungsamt, SG Planung

Ansprechpartnerin ist Frau Hieronimus, Tel. 03334 214-1707

Es wird darauf hingewiesen, dass der aktuell ebenfalls in Aufstellung befindende Bebauungsplan "Am Lindenweg" erst mit der Wirksamkeit der 14. Änderung des Der Landrat

Bauordnungs- und Planungsamt

Paul-Wunderlich-Haus Am Markt 1 16225 Eberswalde

Besucheradresse:
Eisenbahnstraße 37
16225 Eberswale
Bearbeiter/-in Julia Hieronimus
Raum 102.3
Telefon 03334 214 1707
Telefax 03334 214 2707

1707@kvbarnim.de

27. April 2023

Ihr Zeichen

Unser Zeichen 1048-2023-07

Sprechzeiten der Kreisverwaltung Dienstag 9 bis 18 Uhr Montag, Mittwoch bis Freitag Termine nach Vereinbarung

Aktuelle Informationen im Internet unter www.barnim.de

Bankverbindung Sparkasse Barnim IBAN: DE31 1705 2000 2310 0000 03 BIC: WELA DE D1 GZE Gläubiger-ID: DE 66 ZZZ 00000021576

Telefonzentrale 03334 214-0

Postfach Postfach 100446, 16204 Eberswalde

Die genannte E-Mail-Adresse dient nur für den Empfang formloser Mitteilungen ohne digitale Signatur und/oder Verschlüsselung.

Flächennutzungsplans seine rechtliche Geltungskraft entfalten kann.

3 Keine Hinweise und Anregungen

Folgende Ämter und Sachgebiete haben zum geplanten Vorhaben keine Hinweise und Anregungen:

- Untere Naturschutzbehörde
- Untere Denkmalschutzbehörde
- Untere Wasserbehörde
- SG Landwirtschaft
- SG Bevölkerungsschutz
- Liegenschafts-/Schulverwaltungsamt
- Katasterbehörde
- Verbraucherschutz- und Gesundheitsamt
- Untere Bauaufsichtsbehörde
- Untere Abfallwirtschaftsbehörde
- Untere Bodenschutzbehörde
- Öffentlich-Rechtliche Entsorgung
- Untere Straßenverkehrsbehörde

Durch dieses Schreiben werden die aus anderen Rechtsgründen etwa erforderlichen Genehmigungen, Erlaubnisse, Bewilligungen, Zustimmungen oder Anzeigen nicht berührt oder ersetzt.

Bei Veränderungen der Angaben, Unterlagen und abgegebenen Erklärungen, die dieser Stellungnahme zugrunde liegen, wird diese ungültig.

Mit freundlichen Grüßen im Auftrag

Julia Hieronimus Sachbearbeiterin Bauleitplanung

Regionale Planungsgemeinschaft Uckermark - Barnim - Regionale Planungsstelle -



Stadt Werneuchen Am Markt 16356 Werneuchen

Ansprechpartner/in Durchwahl Datum

Markus Kather (03334) 38787-14 02.05.2023

Beteiligung der Träger öffentlicher Belange gemäß § 4 Abs. 2 BauGB, Stellungnahme der Regionalen Planungsstelle Uckermark-Barnim

Allgemeine Angaben

Vo	rhabenträger/Kommune:	Stadt Werneuchen
X	Flächennutzungsplan Bebauungsplan Vorhaben- und Erschließungsplan Raumordnungsverfahren Planfeststellungsverfahren Verfahren nach BImSchG sonstiges:	14. Änderung des Flächennutzungsplanes "Am Lindenwerg"
Ste	ellungnahme des Trägers öffentlicher	r Belange
×	keine Bedenken	
	regionalplanerische Belange	
×	beabsichtigte eigene Planungen und mit Angabe des Sachstandes und des	Maßnahmen, die den o.g. Plan berühren können, Zeitrahmens
	sonstige Hinweise	
Tei Bel	Iregionalplans "Raumstruktur und Grund	nken und Anregungen auf Grundlage des sachlichen funktionale Schwerpunkte" (vom 1. Dezember 2020, sblatt für Brandenburg Nr. 51 vom 23. Dezember 2020,

Beabsichtigte Planungen und Maßnahmen:

Für den Integrierten Regionalplan Uckermark-Barnim (Entwurf 2022) erfolgte im Zeitraum 1. August 2022 bis zum 4. Oktober 2022 die öffentliche Auslegung. Die Festlegungen sind somit als in Aufstellung befindliche Ziele der Raumordnung zu betrachten. Der Bereich des B-Plans liegt im Vorbehaltsgebiet Siedlung. Neue Wohnsiedlungsflächen sollen bevorzugt in den Vorbehaltsgebieten Siedlung entwickelt werden. Bei der Abwägung mit konkurrierenden raumbedeutsamen Nutzungen ist der Entwicklung von Wohnsiedlungsflächen in diesen Gebieten ein besonderes Gewicht beizumessen. Innerhalb der Vorbehaltsgebiete Siedlung sollen Wohnbauflächen auf die bestmögliche Erreichbarkeit der sozialen und technischen Infrastruktur zugeschnitten sein.

Gemäß Grundatzt G 4.2 sind zur Umsetzung einer ressourcenschonenden Siedlungsentwicklung den Prinzipien des flächensparenden Bauens in den Vorbehaltsgebieten Siedlung und im Berliner Umland ein besonderes Gewicht beizumessen. Gemäß LEP HR wird im Gestaltungsraum Siedlung eine Baudichte von 40 WE / ha empfohlen.

Mit freundlichem Gruß

i.A.

Markus Kather

Dieses Schreiben wurde maschinell erstellt und ist ohne Unterschrift gültig.





Gemeinsame Landesplanungsabteilung | Henning-von-Tresckow-Straße 2-8 | 14467 Potsdam

Stadt Werneuchen Bauverwaltung PF 1127 16353 Werneuchen

Nur per Mail: postfach@werneuchen.de

Ministerium für Infrastruktur und Landesplanung

Senatsverwaltung für Stadtentwicklung, Bauen und Wohnen

Gemeinsame Landesplanungsabteilung

Henning-von-Tresckow-Straße 2-8 14467 Potsdam

Mathias Burkhardt Bearb .:

Gesch.-Z.:GL 5.18-46122-007-0894/2021-BP GL5.18-46122-007-0469/2004-FNP

Tel.:

0335-60676-9934

Fax:

0335-60676-9940

Mathias.Burkhardt@gl.berlin-brandenburg.de

Internet:

gl.berlin-brandenburg.de/

Frankfurt (Oder), 04.05.2023

Planung/Vorhaben:

Bebauungsplan "Am Lindenweg" (Fassung 3.11.2022 ergänzt 23.03.2023)

sowie die 14. Änderung des Flächennutzungsplanes (Vorentwurf Stand:

16.02.2023) im Parallelverfahren

Gemeinde / Ortsteil: Werneuchen

Kreis:

X

Barnim

Region:

Uckermark-Barnim

Ihre Anfrage vom: 24.03.2023

Eingang am: 24.03.2023 Ihr Zeichen/Reg-Nr.:

Stellungnahme zur Zielanfrage gemäß Art. 12 bzw. 13 des Landesplanungsvertrages Stellungnahme im Rahmen der Beteiligung der Behörden gemäß § 4 Abs. 1 BauGB Stellungnahme im Rahmen der Beteiligung der Behörden gemäß § 4 Abs. 2 BauGB

Beurteilung der angezeigten Planungsabsicht:

Die Planungsabsicht ist nicht hinreichend zu beurteilen.

Die Planungsabsicht steht im Widerspruch zu Zielen der Raumordnung.

Es ist derzeit kein Widerspruch zu Zielen der Raumordnung zu erkennen.

Die Planungsabsicht ist an die Ziele der Raumordnung angepasst. X

Anrechnung auf Eigenentwicklungsoption (EEO) in ha

Zielmitteilung / Erläuterungen:

Wir verweisen grundsätzlich auf unsere Stellungnahme zur Zielanfrage und frühzeitigen Beteiligung gem. § 4 Abs. 1 BauGB vom 10.11.2021.

Rechtliche Grundlagen zur Beurteilung der Planungsabsicht

Landesentwicklungsprogramm 2007 (LEPro 2007) vom: 18.12.2007, GVBI. I S. 235 Landesentwicklungsplan Hauptstadtregion Berlin – Brandenburg (LEP HR) vom 29.04.2019; GVBI. II, Nr. 35; Sachlicher Teilregionalplan "Raumstruktur und Grundfunktionale Schwerpunkte" der RPG Uckermark-Barnim, in Kraft getreten mit Bekanntmachung der Genehmigung im ABI. Nr. 51 vom 23.12.2020, S. 1320

Integrierter Regionalplan Uckermark-Barnim, Entwurf 2022, Region Uckermark-Barnim (Landkreise Uckermark und Barnim), Stand: Beschluss der 38. Regionalversammlung am 22. Juni 2022

Bindungswirkung

Gemäß § 1 Abs. 4 BauGB sind Bauleitpläne an die Ziele der Raumordnung anzupassen. Die Ziele der Raumordnung können im Rahmen der Abwägung nicht überwunden werden.

Die für die Planung relevanten Grundsätze und sonstigen Erfordernisse der Raumordnung sind aus den o. g. Rechtsgrundlagen von der Kommune eigenständig zu ermitteln und im Rahmen der Abwägung angemessen zu berücksichtigen.

Hinweise

- Diese Stellungnahme gilt, solange die Grundlagen, die zur Beurteilung der Planung geführt haben, nicht wesentlich geändert wurden. Die Erfordernisse aus weiteren Rechtsvorschriften bleiben von dieser Mitteilung unberührt.
- Wir bitten, Beteiligungen gemäß Landesplanungsvertrag zur Zielmitteilung/Trägerbeteiligung zu Bauleitplänen, Mitteilungen über das Inkrafttreten von Bauleitplänen sowie Satzungen nach § 34 (4) BauGB oder die Einstellung von Verfahren nur in digitaler Form durchzuführen (E-Mail oder Download-Link) und dafür ausschließlich unser Referatspostfach zu nutzen: gl5.post@gl.berlin-brandenburg.de.
- Information für den Fall der Erhebung personenbezogener Daten siehe folgenden Link: https://gl.berlin-brandenburg.de/service/info-personenbezogene-daten-gl-5.pdf.

Im Auftrag

Mathias Burkhard



Landesamt für Bauen und Verkehr - Lindenallee 51 - 15366 Hoppegarten

SR Stadt- und Regionalplanung Maaßenstraße 9 10777 Berlin





Bearb.: Frau Reisener Gesch-Z.: 2411-34205-23-229 Telefon: 03342 4266 2411 Fax: 03342 4266 7604

Internet: https://lbv.brandenburg.de E-Mail: LBV-TOEB@LBV.Brandenburg.de

Hoppegarten, 26.04.2023

14. Änderung des Flächennutzungsplans, im Bereich "Am Lindenweg", Stadt Werneuchen Beteiligung der Behörden und sonstigen Träger öffentlicher Belange gemäß § 4 Abs. 1 BauGB

Ihre E-Mail vom: 24.03.2023

Sehr geehrte Damen und Herren,

den von Ihnen eingereichten Vorgang habe ich in der Zuständigkeit als Verkehrsoberbehörde des Landes Brandenburg gemäß "Zuständigkeitsregelung hinsichtlich der Beteiligung der Verkehrsbehörden und der Straßenbauverwaltung als Träger öffentlicher Belange in Planverfahren" Erlass des Ministeriums für Infrastruktur und Landesplanung vom 17.06.2015 (Amtsblatt für Brandenburg Nr. 27 vom 15.07.2015) geprüft.

Gegen die vorliegende 14. Änderung des Flächennutzungsplans der Stadt Werneuchen bestehen im Hinblick auf die zum Zuständigkeitsbereich des Landesamtes für Bauen und Verkehr gehörenden Verkehrsbereiche Eisenbahn/Schienenpersonennahverkehr, Binnenschifffahrt und übriger ÖPNV keine Bedenken.

Anlagen der Eisenbahn sowie schiffbare Landesgewässer werden nicht berührt.

Landesamt für Bauen und Verkehr • Lindenallee 51 • 15366 Hoppegarten • Tel.: 03342 4266-0 • Fax: 03342 4266-7601 Öffentliche Verkehrsmittel: S-Bahnlinie S5 bis Bhf. Birkenstein oder Bhf. Hoppegarten (Mark)

Außenstellen: Cottbus • Frankfurt (Oder) • Potsdam • Schönefeld (Gemeinsame Obere Luftfahrtbehörde Berlin-Brandenburg)

E-Rechnung: https://xrechnung-bdr.de; Leitweg-ID: 12-121096894453782-21
Bankverbindung: Landeshauptkasse Potsdam • Landesbank Hessen-Thüringen (Helaba)
IBAN: DE02 3005 0000 7110 4015 15 • BIC-Swift: WELADEDDXXX



Luftfahrt

Nach Prüfung der vorgelegten Unterlagen ergeht mit Bezug auf §§ 12 ff i. V. m. § 31 Abs. 2 (LuftVG) von der Oberen Luftfahrtbehörde Berlin-Brandenburg ggf. eine gesonderte Stellungnahme.

Für die Verkehrsbereiche übriger ÖPNV, Schienenpersonennahverkehr, ziviler Luftverkehr (Flugplätze), Landeswasserstraßen und Häfen liegen mir Informationen zu Planungen, die das Vorhaben betreffen können, nicht vor.

Durch die verkehrsplanerische Stellungnahme bleibt die aufgrund anderer Vorschriften bestehende Verpflichtung zum Einholen von Genehmigungen, Bewilligungen oder Zustimmungen unberührt.

Mit freundlichen Grüßen Im Auftrag

Reisener



BLB | Müllroser Chaussee 48 | 15236 Frankfurt (Oder)

per E-Mail
SR • Stadt- und Regionalplanung
Maaßenstraße 9
10777 Berlin

A. Allgemeine Angaben:



Brandenburgischer Landesbetrieb für Liegenschaften und Bauen

Facilitymanagement, Team 3

Postadresse: Müllroser Chaussee 48

15236 Frankfurt (Oder)

Dienstsitz:

Müllroser Chaussee 50

15236 Frankfurt (Oder)

Bearb.:

Anke Pschowski

Gesch-Z.:

FM LM Ps VV2012/FNWE 0335 60676-9593

Telefon: Fax:

0335 60676-9830

Anke.Pschowski@blb.brandenburg.de

Frankfurt (Oder), 4. April 2023

14. Änderung des Flächennutzungsplans im Bereich "Am Lindenweg" Stellungnahme des Trägers öffentlicher Belange gemäß § 4 BauGB Ihr Schreiben vom 28.03.2023

Stadt / Gemeinde / Amt:	Werneuchen
[X] Flächennutzungsplan:	14. Änderung des Flächennutzungsplans im Bereich "Am Lindenweg"
[] Bebauungsplan:	
[] Planfeststellung: [] Klarstellungs- und Ergänzungssatzung:	
[] Sonstiges:	

Fristablauf für die Stellungnahme am: 05.05.2023

B. Stellungnahme des Trägers öffentlicher Belange:

für Lieg Liegen Müllros	enburgischer Landesbetrieb genschaften und Bauen schaftsmanagement er Chaussee 48 Frankfurt (Oder)	Telefon: Telefax: Bearbeiter: AZ.	(03 35) 60676 – 9593 (03 35) 60676 – 9830 Frau Pschowski FM LM Ps-VV2012/FNWE
[X]	Keine Einwände		
[]	Einwendungen mit rechtlicher Verbindlichke Regelungen, die ohne Zustimmung, Befreiu Abwägung nicht überwunden werden könne (bitte alle drei Rubriken ausfüllen)	ng o.ä. der f	
	1. Einwendungen:		
	2. Rechtsgrundlage:		
	3. Möglichkeiten der Überwindung (z.B. Aus	snahmen ode	er Befreiungen):
[]	Beabsichtigte eigene Planungen und Maßnakönnen, mit Angaben des Sachstandes und		
[]	Bedenken und Anregungen aus der eigener gegliedert nach Sachkomplexen, jeweils mit Rechtsgrundlage:		
Frankfu	rt (Oder), 04.04.2023		

Anke Pochomo (



Landesamt für Umwelt

Abteilung Technischer Umweltschutz 2

Landesamt für Umwelt Postfach 60 10 61 | 14410 Potsdam

SR Stadt- und Regionalplanung Maaßenstr. 9 10777 Berlin Bearb.: Frau Andrea Schuster

Gesch-Z.: LFU-TOEB-3700/771+22#180134/2023 Hausruf: +49 355 4991-1303 Fax: +49 33201 442-662 Internet: www.lfu.brandenburg.de

TOEB@LfU.Brandenburg.de

Cottbus, 12. Mai 2023

14. Änderung des Flächennutzungsplans der Gemeinde Werneuchen im Bereich "Am Lindenweg"

Stellungnahme als Träger öffentlicher Belange

Eingereichte Unterlagen:

- Anschreiben vom 24.03.2023
- Begründung mit Umweltbericht, 16.02.2023
- Planzeichnung, 16.02.2023

Sehr geehrte Damen und Herren,

die zum o. g. Betreff übergebenen Unterlagen wurden von den Fachabteilungen Naturschutz, Immissionsschutz und Wasserwirtschaft (Prüfung des Belangs Wasserwirtschaft hier bezogen auf die Zuständigkeiten des Wasserwirtschaftsamtes gemäß BbgWG § 126, Abs. 3, Satz 3, Punkte 1-5 u. 8) des Landesamtes für Umwelt (LfU) zur Kenntnis genommen und geprüft.

Im Ergebnis dieser Prüfung werden für die weitere Bearbeitung der Planungsunterlagen sowie deren Umsetzung beiliegende Stellungnahme der Fachabteilung Immissionsschutz übergeben. Die Fachabteilung Wasserwirtschaft zeigt keine Betroffenheit an. Eine Stellungnahme aus dem Fachbereich Naturschutz kann aus Kapazitätsgründen nicht erfolgen.



Landesamt für Umwelt

Abteilung Technischer Umweltschutz 2

Mit freundlichen Grüßen Im Auftrag

Andrea Schuster

Dieses Dokument wurde am 12. Mai 2023 durch Andrea Schuster schlussgezeichnet und ist ohne Unterschrift gültig.

Anlage

FORMBLATT

Beteiligung der Träger öffentlicher Belange bei der Festlegung des Untersuchungsumfangs für die Umweltprüfung (§ 4 Absatz 1 BauGB) Stellungnahme des Trägers öffentlicher Belange

Sie	enunghamme des Tragers offenulcher belange				
Name/Stelle des Trägers öffentlicher Belange	Landesamt für Umwelt - Abteilung Technischer Umweltschutz 1 und 2				
Belang	Immissionsschutz				
Vorhaben	14. Änderung des Flächennutzungsplans Werneuchen im Bereich "Am Lindenweg"				
Ansprechpartnerin: Referat: Telefon: E-Mail:	Frau Börner T22 03332 29 108 22 TOEB@LfU.Brandenburg.de				
В	itte zutreffendes ankreuzen 🗵 und ausfüllen.				
Keine Betroffenheit durch	n die vorgesehene Planung 🗆				
	<u>'</u>				
1. Einwendungen Einwendungen mit rechtlicher Verbindlichkeit aufgrund fachgesetzlicher Regelungen, die ohne Zu- stimmung, Befreiung o. Ä. der Fachbehörde in der Abwägung nicht überwunden werden können (bitte alle drei Rubriken ausfüllen)					
a) Einwendung					
b) Rechtsgrundlage					
c) Möglichkeiten der Anpassung an die fachgesetzlichen Anordnungen oder die Überwindung (z. B. Ausnahmen oder Befreiungen)					
2. Hinweise zur Festlegung d	es Untersuchungsumfangs des Umweltberichts				
a) Insgesamt durchzuführende Untersuchungen:					
b) Untersuchungsumfang für die aktuell beabsichtigte Planung:					
3. Hinweise für Überwachung	usmaßnahmen				
	aßnahmen zur Feststellung unvorhergesehener nachteiliger Auswirkun-				
gen					
Í .					

Immissionsschutz Seite 1 von 4

b) Möglichkeiten zur Nutzung bestehender Überwachungssysteme:	

II Tronorgononao i iii iii oloo	4. Weitergehende Hinwe
---------------------------------	------------------------

Beabsichtigte eigene Planungen und Maßnahmen, die den o. g. Plan berühren können, mit Angabe des Sachstands und des Zeitrahmens

Sonstige fachliche Informationen oder rechtserhebliche Hinweise aus der eigenen Zuständigkeit zu dem o. g. Plan, gegliedert nach Sachkomplexen, jeweils mit Begründung und ggf. Rechtsgrundlage

1. Planungsziel

Planungsziel ist, eine Wohnbaufläche und den Standort einer Kindertagesstätte zu entwickeln. Hierfür wurde die Aufstellung des Bebauungsplanes "Am Lindenweg" beschlossen. Das Landesamt für Umwelt wurde bereits zur Stellungnahme aufgefordert.

Mit der Änderung des Flächennutzungsplanes soll angrenzend an eine gewerbliche Baufläche (Bebauungsplan Nr. 2 "Gewerbepark Werneuchen") eine Wohnbaufläche dargestellt werden.

Da die Änderung i.Z. mit dem Bebauungsplan "Am Lindenweg" steht, wird nachfolgend Bezug zur Stellungnahme zum Entwurf des Bebauungsplanes "Am Lindenweg" genommen.

2. Stellungnahme

2.1 Rechtliche Grundlagen

Vermeidung schädlicher Umwelteinwirkungen

Gemäß § 50 Satz 1 Bundes-Immissionsschutzgesetz (BImSchG)¹ sind bei raumbedeutsamen Planungen und Maßnahmen die für eine bestimmte Nutzung vorgesehenen Flächen einander so zuzuordnen, dass schädliche Umwelteinwirkungen so weit wie möglich vermieden werden.

Mögliche schädliche Umwelteinwirkungen im Sinne des BImSchG können durch die Emissionen ausgehender Luftverunreinigungen, Geräusche, Erschütterungen, Licht und ähnliche Erscheinungen hervorgerufen werden. Hinweise zur Berücksichtigung des Schallschutzes bei der Städtebaulichen Planung gibt die DIN 18005 Teil 1 "Schallschutz im Städtebau".

Schutz vor schädlichen Umwelteinwirkungen

Anforderungen zum Schutz vor schädlichen Umwelteinwirkungen u.a. mit Pflichten der Betreiber von nicht genehmigungsbedürften Anlagen sind in den §§ 3, 22 und § 66 Abs. 2 Bundes-Immissionsschutzgesetz, in den Verordnungen zur Durchführung des Bundes-Immissionsschutzgesetzes wie der 16. BImSchV (Verkehrslärmschutzverordnung)²,

Immissionsschutz Seite 2 von 4

_

¹ Gesetz zum Schutz vor schädlichen Umwelteinwirkungen durch Luftverunreinigungen, Geräusche, Erschütterungen und ähnliche Vorgänge (Bundes-Immissionsschutzgesetz - BImSchG) in der Fassung der Bekanntmachung vom 17. Mai 2013 (BGBI. I S. 1274; 2021 I S. 123), zuletzt geändert durch Artikel 1 des Gesetzes vom 19. Oktober 2022 (BGBI. I S. 1792)

² Sechzehnte Verordnung zur Durchführung des Bundes-Immissionsschutzgesetzes (Verkehrslärmschutzverordnung - 16. BImSchV) vom 12. Juni 1990 (BGBI. I S. 1036), zuletzt geändert durch Artikel 1 der Verordnung vom 4. November 2020 (BGBI. I S. 2334)

der Technischen Anleitung zum Schutz gegen Lärm (TA-Lärm)³ und der Technischen Anleitung zur Reinhaltung der Luft (TA Luft)⁴ geregelt. Mögliche Beeinträchtigungen durch Lichtimmissionen werden anhand der Lichtleitlinie⁵ ermittelt und bewertet. Die Allgemeine Verwaltungsvorschrift zum Schutz gegen Baulärm –Geräuschimmissionen (AVV-Baulärm)⁶ gilt für den Betrieb von Baumaschinen auf Baustellen und beinhaltet Bestimmungen zur Anordnung von Immissionsrichtwerten zum Schutz der Nachbarschaft.

2.2 Immissionsschutz

Festzustellen ist, dass mit den vorliegenden Unterlagen zum verbindlichen Bauleitplan "Am Lindenweg" immissionsschutzrechtliche Belange berücksichtigt wurden. Gutachterlich wurden die auf den Geltungsbereich einwirkenden Geruchs- und Geräuschimmissionen untersucht und bewertet. Hierzu sollte jedoch in der weiteren Planung folgendes Berücksichtigung finden.

Pferdepension Western Stable Werneuchen

Den Ausführungen und der Bewertung der Geruchsemissionen, die von der vorhandenen Nutzung der beschriebenen Pferdepension Western Stable Werneuchen ausgehen, kann gefolgt werden.

Nicht ausreichend ist jedoch die angewendete Grundlage der eingestellten bestandsgeschützten Betriebsweise.

Im Landesamt für Umwelt ist derzeit eine genehmigte Betriebsweise für die Nutzung eines Pferdehofes nicht bekannt. Eine Anfrage an den Landkreis Barnim ergab ebenfalls keine Grundlage für eine vorliegende bestandsgeschützte Betriebsweise.

Aus immissionsschutzrechtlicher Sicht wird empfohlen, die Grundlage (Baugenehmigung, Nutzungsänderung) der in der Prognose eingestellten Betriebsweise zu ermitteln und zu benennen.

Bebauungsplan Nr. 2 "Gewerbepark Werneuchen"

Es bestehen in den Festsetzungen Regelungen, die die Geräuscheinwirkungen im Plangebiet und in der Nachbarschaft begrenzen sollen. Festgesetzt wurden in den einzelnen Baufenstern zulässige Beurteilungspegel nach DIN 18005 Beiblatt 1 für den Tag- und den Nachtzeitraum. Die Festsetzung eines höchsten zulässigen Beurteilungspegels ist jedoch ohne Flächenbezug nicht geeignet und entspricht nicht den Anforderungen des § 9 Abs. 24 BauGB bzw. der BauNVO.

In Abstimmung mit dem Landesamt für Umwelt wurde in der Schalltechnischen Untersuchung hilfsweise der als Festsetzung aufgenommene zulässige Beurteilungspegel der Baufenster, als flächenbezogener Schallleistungspegel in die Beurteilung der Auswirkungen der Geräuschemissionen eingestellt. Ergebnis dieser Beurteilung ist, dass im unmittelbaren Nahbereich zum vorhandenen Gewerbegebiet im Tagzeitzeitraum und im Nachtzeitraum den Erwartungen zum Schutzanspruch eines allgemeinen

Immissionsschutz Seite 3 von 4

_

³Sechste Allgemeine Verwaltungsvorschrift zum Bundes-Immissionsschutzgesetz (Technische Anleitung zum Schutz gegen Lärm – TA Lärm) vom 26. August 1998 (GMBI. S. 503), zuletzt geändert durch die Allgemeine Verwaltungsvorschrift vom 1. Juni 2017 (BAnz AT 08.06.2017 B5)

⁴ Neufassung der Ersten Allgemeinen Verwaltungsvorschrift zum Bundes-Immissionsschutzgesetz (Technische Anleitung zur Reinhaltung der Luft – TA Luft) vom 18. August 2021 (GMBI. S. 1050)

 ⁵ Leitlinie des Ministeriums für Landwirtschaft, Umwelt und Klimaschutz zur Messung und Beurteilung von Lichtimmissionen (Licht-Leitlinie) vom 16. April 2014 (ABI. S. 691), zuletzt geändert durch Erlass vom 17. September 2021 (ABI. S. 779)
 ⁶ Allgemeine Verwaltungsvorschrift zum Schutz gegen Baulärm (AVV Baulärm) vom 19. August 1970 (BAnz. Nr. 160 vom 01.09.1970)

Wohngebietes entsprochen werden kann. Im Nachtzeitraum kann diesem Ergebnis gefolgt werden, da unmittelbar angrenzend kein Nachtbetrieb erfolgt.

Im Tagzeitraum kann jedoch ein Konflikt z.B. durch kurzeitig auftretende einzelne Geräuschspitzen (z.B. hervorgerufen auf den Flurstücken 144/17; 144/18) auf Grund der geringen Entfernung nicht ausgeschlossen werden.

Zur Vermeidung von Konflikten zwischen vorhandener gewerblicher Nutzung und geplanten heranrückender Wohnbebauung, wird empfohlen weitergehende Maßnahmen zum Schutz vor schädlichen Umwelteinwirkungen (z.B. Abstand oder baulichen Vorkehrungen) zu prüfen und ggf. in die Darstellungen des FNP aufzunehmen.

3. Fazit

Aus immissionsschutzrechtlicher Sicht können Bedenken zur Darstellung der heranrückenden Wohnbebauung an die gewerbliche Baufläche nicht ausgeschlossen werden.

Immissionsschutzrechtliche Belange wurden in den vorliegenden Unterlagen zum BP "Am Lindenweg" berücksichtigt. Die hierfür eingestellten Grundlagen sind jedoch nicht ausreichend.

Die bestandsgeschützte Betriebsweise der Pferdepension Western Stable Werneuchen wurde bisher nicht plausibel z.B. durch eine Baugenehmigung bzw. Genehmigung zur Nutzungsänderung dargelegt.

Die in die Beurteilung eingestellten Geräuschemissionen des vorhandenen südlich angrenzenden Gewerbegebietes, können nicht geeignet sein. Mit dem Ergebnis der hieraus abgeleiteten Beurteilungspegel, befinden sich die Baugrenzen des allgemeinen Wohngebietes in einer Entfernung von nur 15 m und somit im unmittelbaren Nahbereich zum Gewerbegebiet. Ein Konflikt durch kurzeitig auftretende Geräuschspitzen kann nicht ausgeschlossen werden.

Empfohlen wird, zwischen dem festgesetzten Gewerbegebiet und dem geplanten allgemeinen Wohngebiet Festsetzungen zur Vermeidung schädlicher Umwelteinwirkungen z.B. Abstand mit Grünfläche oder bauliche Anforderungen aufzunehmen.

4. Mitteilung

Die vorliegende Stellungnahme verliert mit der wesentlichen Änderung der Beurteilungsgrundlagen ihre Gültigkeit. Die Planung berührt immissionsschutzrechtliche Belange. Das Ergebnis der Abwägung durch die Kommune ist entsprechend § 3 Abs. 2 Satz 4 BauGB mitzuteilen. Das Landesamt für Umwelt, ist im Rahmen der weiteren Planung zu beteiligen.

Dieses Dokument wurde am 12. Mai 2023 durch Katrin Börner schlussgezeichnet und ist ohne Unterschrift gültig.

Immissionsschutz Seite 4 von 4



E.DIS Netz GmbH Zum Erlenbruch 8 15366 Neuenhagen bei Berlin

Stadt Werneuchen Bauordnung Herr Wolfram Günther Am Markt 5

16356 Werneuchen

E.DIS Netz GmbH

MB Neuenhagen Zum Erlenbruch 8 15366 Neuenhagen bei Berlin www.e-dis-netz.de

T +49 3342-2449-155

EDI_Betrieb_Neuenhagen@e-dis.de

Neuenhagen bei Berlin, den 11.04.2023

Spartenauskunft: 0800421-EDIS in Werneuchen Am Lindenweg

Anfragegrund: Planung Projektname: 14. Änderung des Flächennutzungsplans

Erstellt am: 11.04.2023 Projektzusatz:

Sehr geehrte Damen und Herren,

anbei übersenden wir Ihnen die gewünschte Spartenauskunft.

Im Bereich Ihrer Spartenanfrage befinden sich Versorgungsanlagen der E.DIS Netz GmbH.

Das rot umrandete Gebiet auf den Plänen stellt den Anfragebereich dar.

Folgende	Planauszüge	und	sonstige	Dokumente	wurdei	n übergeben:
S	parte	Spartenplän	e Sicherh	eitsrel. Sp	errflächen	Leerauskunft
		ausgegebe	n Einba	uten		
	Gas:]		X
	Strom-BEL:]		X
	Strom-NS:	X]		
	Strom-MS:	X]		
	Strom-HS:]		X
Tele	kommunikation:]		X
	Fernwärme:]		X
			Dokumente)		
	Indexplan:	x		Vermes	ssungsdaten:	
Ges	amtmedienplan:	X		Merkblatt zur	m Schutz der	[V]

Bitte beachten Sie hierzu die Bestätigung über erfolgte Planauskunft / Einweisung, insbesondere die Informationen zu 'Örtliche Einweisung / Ansprechpartner' auf Seite 3, die 'Besonderen Hinweise' auf Seite 4, das Merkblatt zum Schutz der Verteilungsanlagen und die beigefügten Pläne.

Freundliche Grüße E.DIS Netz GmbH MB Neuenhagen

Stefan Blache Andreas John Michael Kaiser

Verteilungsanlagen:

Sitz: Fürstenwalde/Spree Amtsgericht Frankfurt (Oder) HRB 16068 HRB 16068 St.Nr. 061 108 06416 Ust.Id. DE285351013 Gläubiger Id: DE62ZZZ00000175587

X

i BAN DE75 1207 0000 0254 5515 00 BIC DEUTDEBB160

Commerzbank AG Fürstenwalde/Spree IBAN DE52 1704 0000 0650 7115 00 BIC COBADEFFXXX

Dieses Schreiben wurde maschinell erstellt und ist auch ohne Unterschrift gültig.

Skizze:



Bestätigung über erfolgte Planausgabe / Einweisung

Achtung:

Arbeiten in der Nähe von Strom- und Gasverteilungsanlagen sind mit Lebensgefahr verbunden!!

Für das Bauvorhaben

O800421-EDIS, Werneuchen Am Lindenweg
genaue Bezeichnung: Ort, Straße, Hausnummer, bzw. Leitungsabschnitt oder zwischen Hausnummern

Planung, Sonstiges
auszuführende Arbeiten

wurde Herr/Frau

Herr Wolfram Günther Tel.: 033398 81631 /

Beauftragter der Firma

Anschrift

Ort. Straße, Hausnummer

Ort. Straße, Hausnummer

über den Gefährdungsbereich nachstehender Verteilungsanlagen (hierzu gehören z. B. Rohrleitungen, Stationen, elektrische Freileitungen und Kabel, Armaturen, Anlagen für den Kathodenschutz, Steuer - und Messkabel, Erdungsanlagen u. a.) im Baustellenbereich eingewiesen.

Auskünfte über Verteilungsanlagen, die sich nicht im Eigentum des Netzbetreibers befinden, müssen bei den zuständigen Netzbetreibern (Übertragungsnetzbetreiber, Stadtwerke, Wasserzweckverbände, private Eigentümer, ...) eingeholt werden.

Eventuell kann die Gemeinde über weitere Versorgungsträger Auskunft erteilen.

Die Einweisung erfolgte mittels Aushändigung von Plänen (mit Übergabedatum).

Die Weitergabe an Dritte ist nicht erlaubt!

Für die Lagerichtigkeit der in den ausgegebenen Plänen eingezeichneten Anlagen, Kabel, Rohrleitungen und Neben-/Hilfseinrichtungen, insbesondere für Maßangaben, übernimmt der Netzbetreiber keine Gewähr.

Bei Arbeiten im Gefährdungsbereich (Nieder- und Mittelspannung 2m, Hochspannung 6m) von Verteilungsanlagen ist der genaue Verlauf, insbesondere die Tiefe, durch Graben von Suchschlitzen in Handschachtung oder in leitungsschonender Arbeitstechnik, wie z.B. der Einsatz eines Saugbaggers, festzustellen.

Bei Unklarheiten ist in jedem Fall Kontakt mit dem zuständigen Kundencenter/Standort des Netzbetreibers aufzunehmen.

Außerdem sind die Informationen zu "Örtliche Einweisung / Ansprechpartner" (Seite 3), die "Besonderen Hinweise" (Seite 4), das "Merkblatt zum Schutz der Verteilungsanlagen" sowie die spartenspezifischen Verhaltensregeln besonders zu beachten.

Die übergebenen/empfangenen Pläne sind gut lesbar und entsprechen dem nachgefragten Gebiet.

Die übergebenen/empfangenen Pläne geben den Zustand zum Zeitpunkt der Auskunftserteilung wieder. Es ist darauf zu achten, dass zu Beginn der Bauarbeiten aktuelle Pläne vor Ort vorliegen.

Kontaktadresse / Meisterbereich	E.DIS Netz GmbH, Neuenhagen bei Berlin	_. +49 3342-2449-155	
Meisterbereich		Telefon	

Spartenauskunft: 0800421-EDIS, Werneuchen Am Lindenweg



Örtliche Einweisung / Ansprechpartner

☐ Örtliche Einweisung vor Baubeginn notwendig

Vorgehensweise bei einer örtlichen Einweisung:

Für die Vereinbarung des Einweisungstermins setzen Sie sich bitte mit dem zuständigen Ansprechpartner in Verbindung. Die Durchführung des Einweisungstermins muss auf diesem Formular durch die Unterschrift der E.DIS Netz GmbH und Ihrem Unternehmen bestätigt werden.

Termin durchgeführt am

Unterschrift EDIS Netz GmbH

Unterschrift Unternehmen

☐ Vor Baubeginn ist eine Abstimmung erforderlich

Im Bereich des Vorhabens befinden sich Telekommunikationsanlagen (Rohranlagen/ Kabel) in Planung/ im Bau. Vor Baubeginn ist eine Abstimmung mit der e.discom Telekommunikation GmbH erforderlich. Bitte wenden sie sich an Tel.: +49 331 9080 2490 oder e-mail: disposition@ediscom.net.

Für Rückfragen steht Ihnen gern zur Verfügung:

Standort Neuenhagen

Zum Erlenbruch 8 15366 Neuenhagen bei Berlin

E-Mail: EDI_Betrieb_Neuenhagen@e-dis.de

Stromversorgungsanlagen: +4933422449153 +4933422449152

Gasversorgungsanlagen: -

Kommunikationsanlagen: +49 331 9080 3000

Hochspannungsanlagen: +49 15254700407 +49 1732695463

(wenn nicht erreichbar: bitte folgende Nummer kontaktieren: +49 3361 7332333)

Vor dem Beginn der Arbeiten, muss eine weitere Auskunft bei der E.DIS Netz GmbH eingeholt werden, falls irgendeine Ungewissheit hinsichtlich der Leitungsführung besteht oder die Arbeiten nicht umgehend ausgeführt werden. Übergebene Bestandspläne bzw. Kopien dieser sowie diese "Bestandsplan-Auskunft" müssen bei der bauausführenden Firma vor Ort vorliegen.

Spartenauskunft: 0800421-EDIS, Werneuchen Am Lindenweg



Kartenname: Index

Anfragenummer: 0800421-EDIS

Plannummer:

zuständig: MB Neuenhagen Ausgabedatum: 11.04.2023

Ort/Ortsteil: Werneuchen

Straße: Am Lindenweg

Farblegende

Strom-HS


Strom-MS


Strom-NS


Fernmelde


Gas-HD Gas-MD


Gas-ND

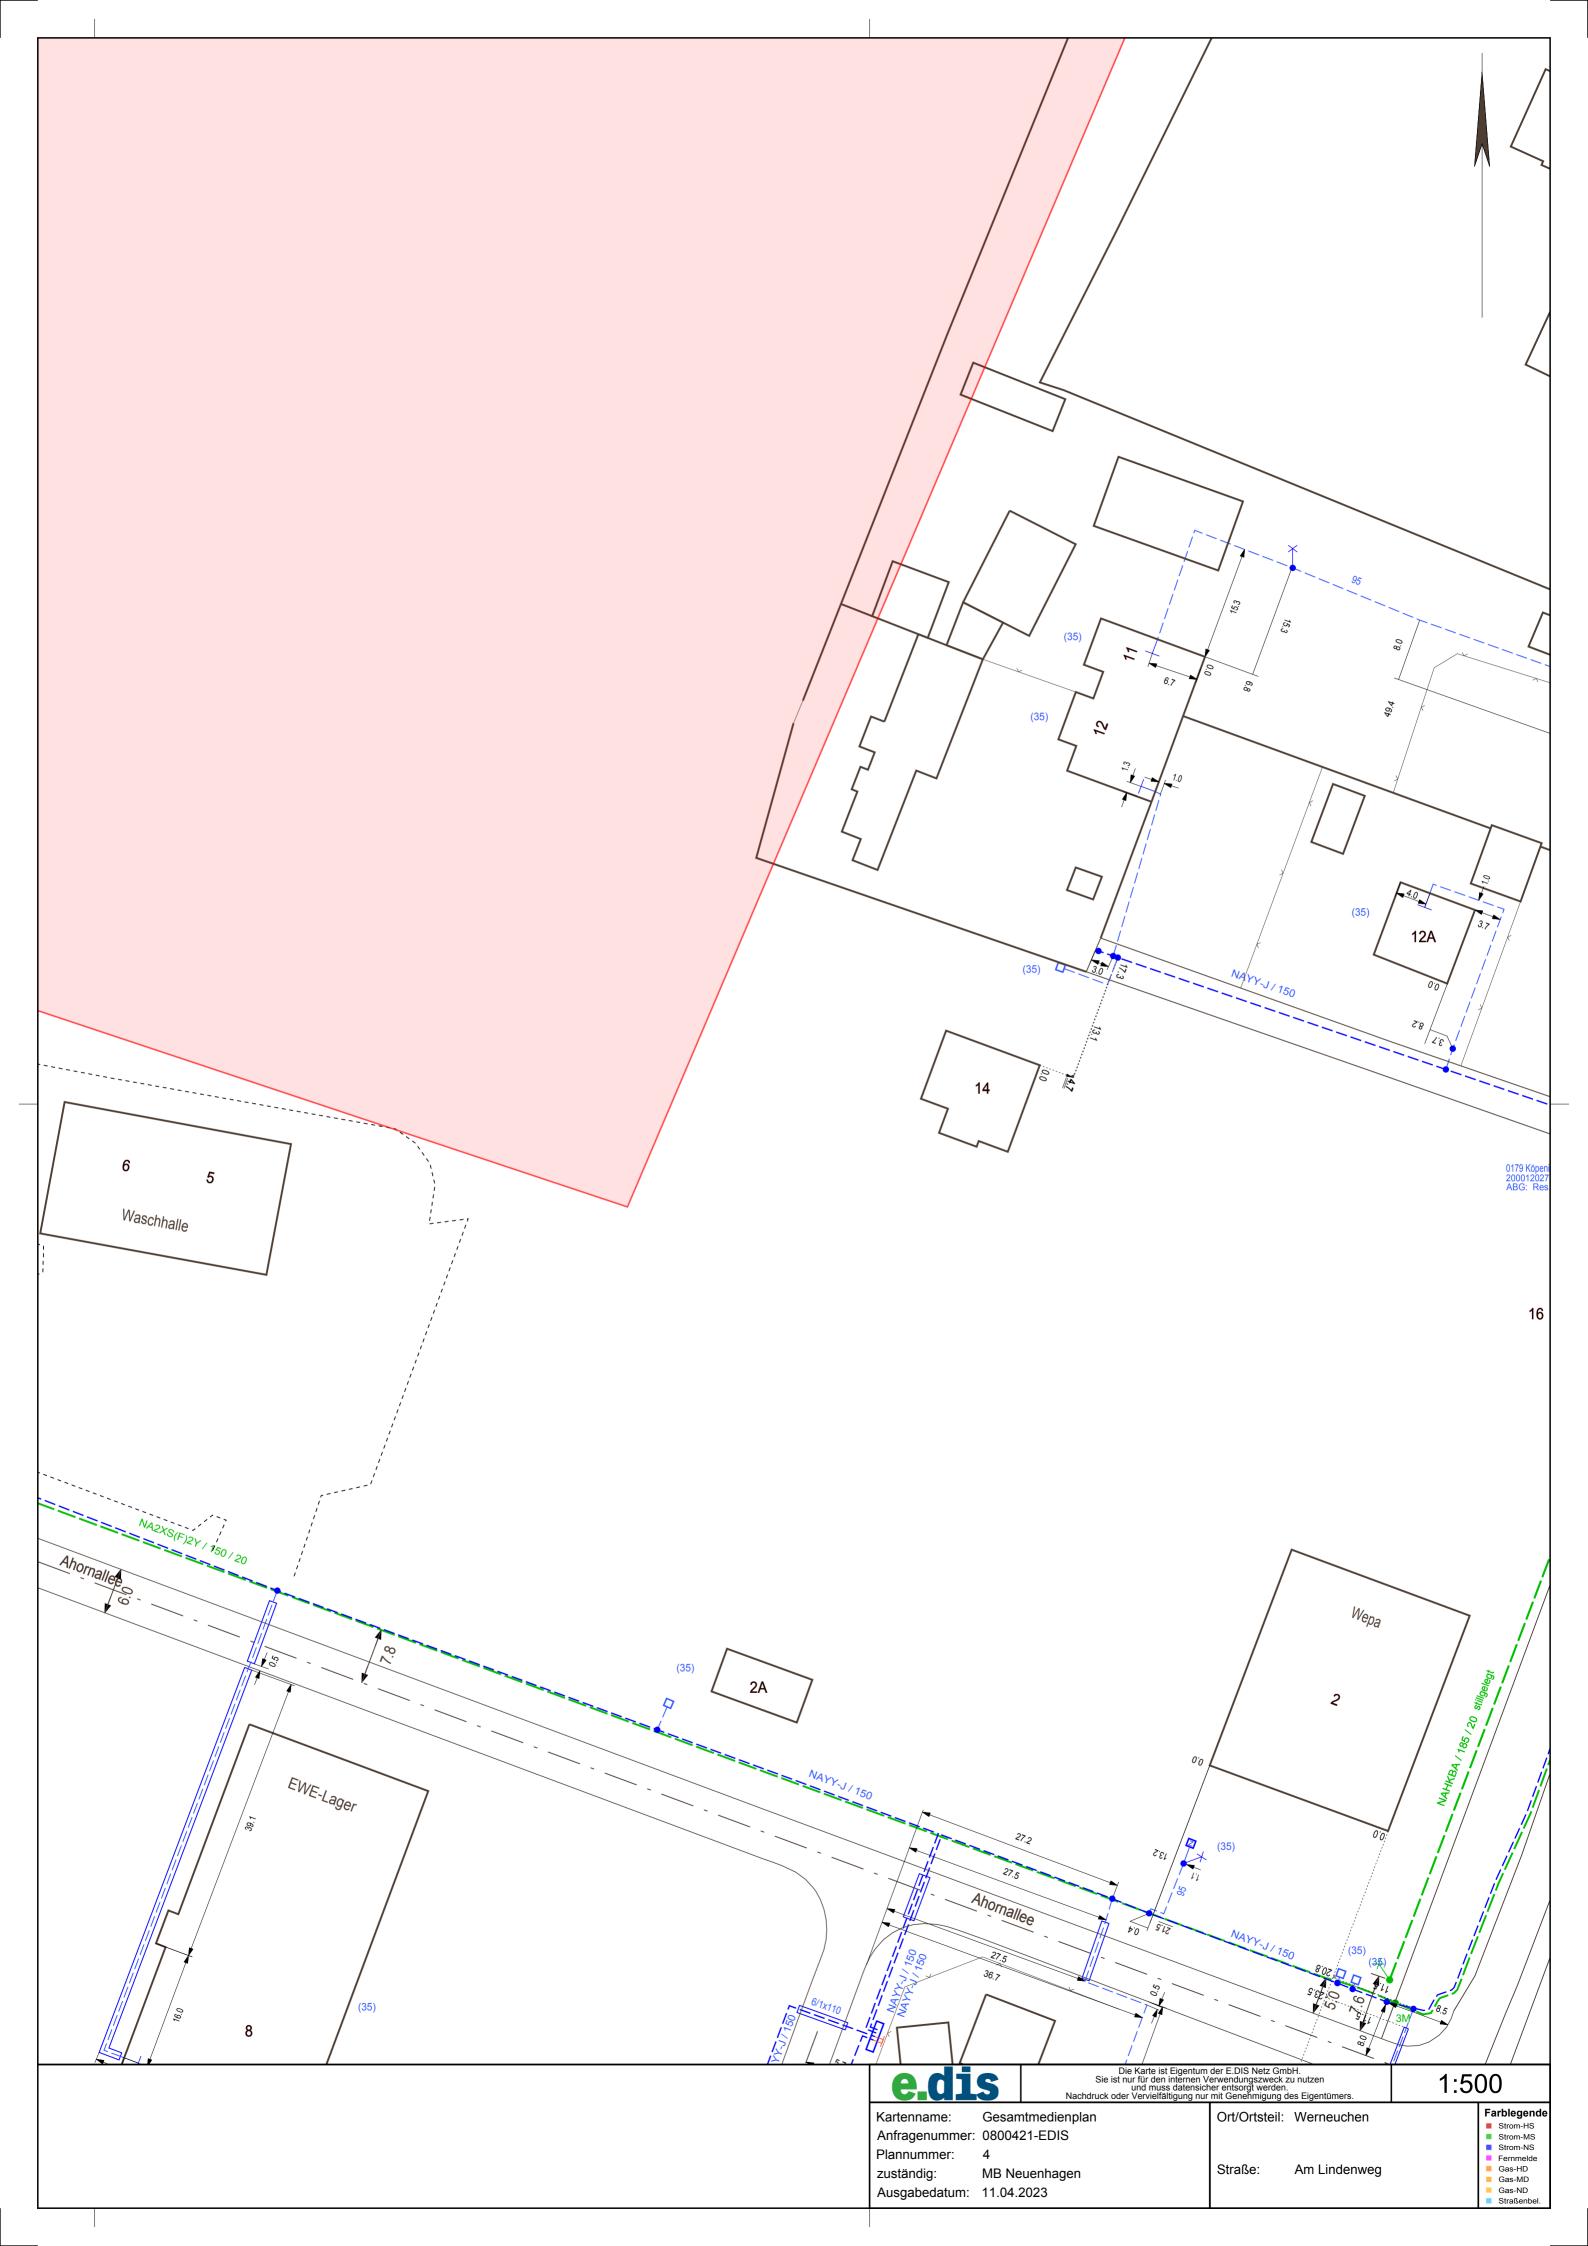


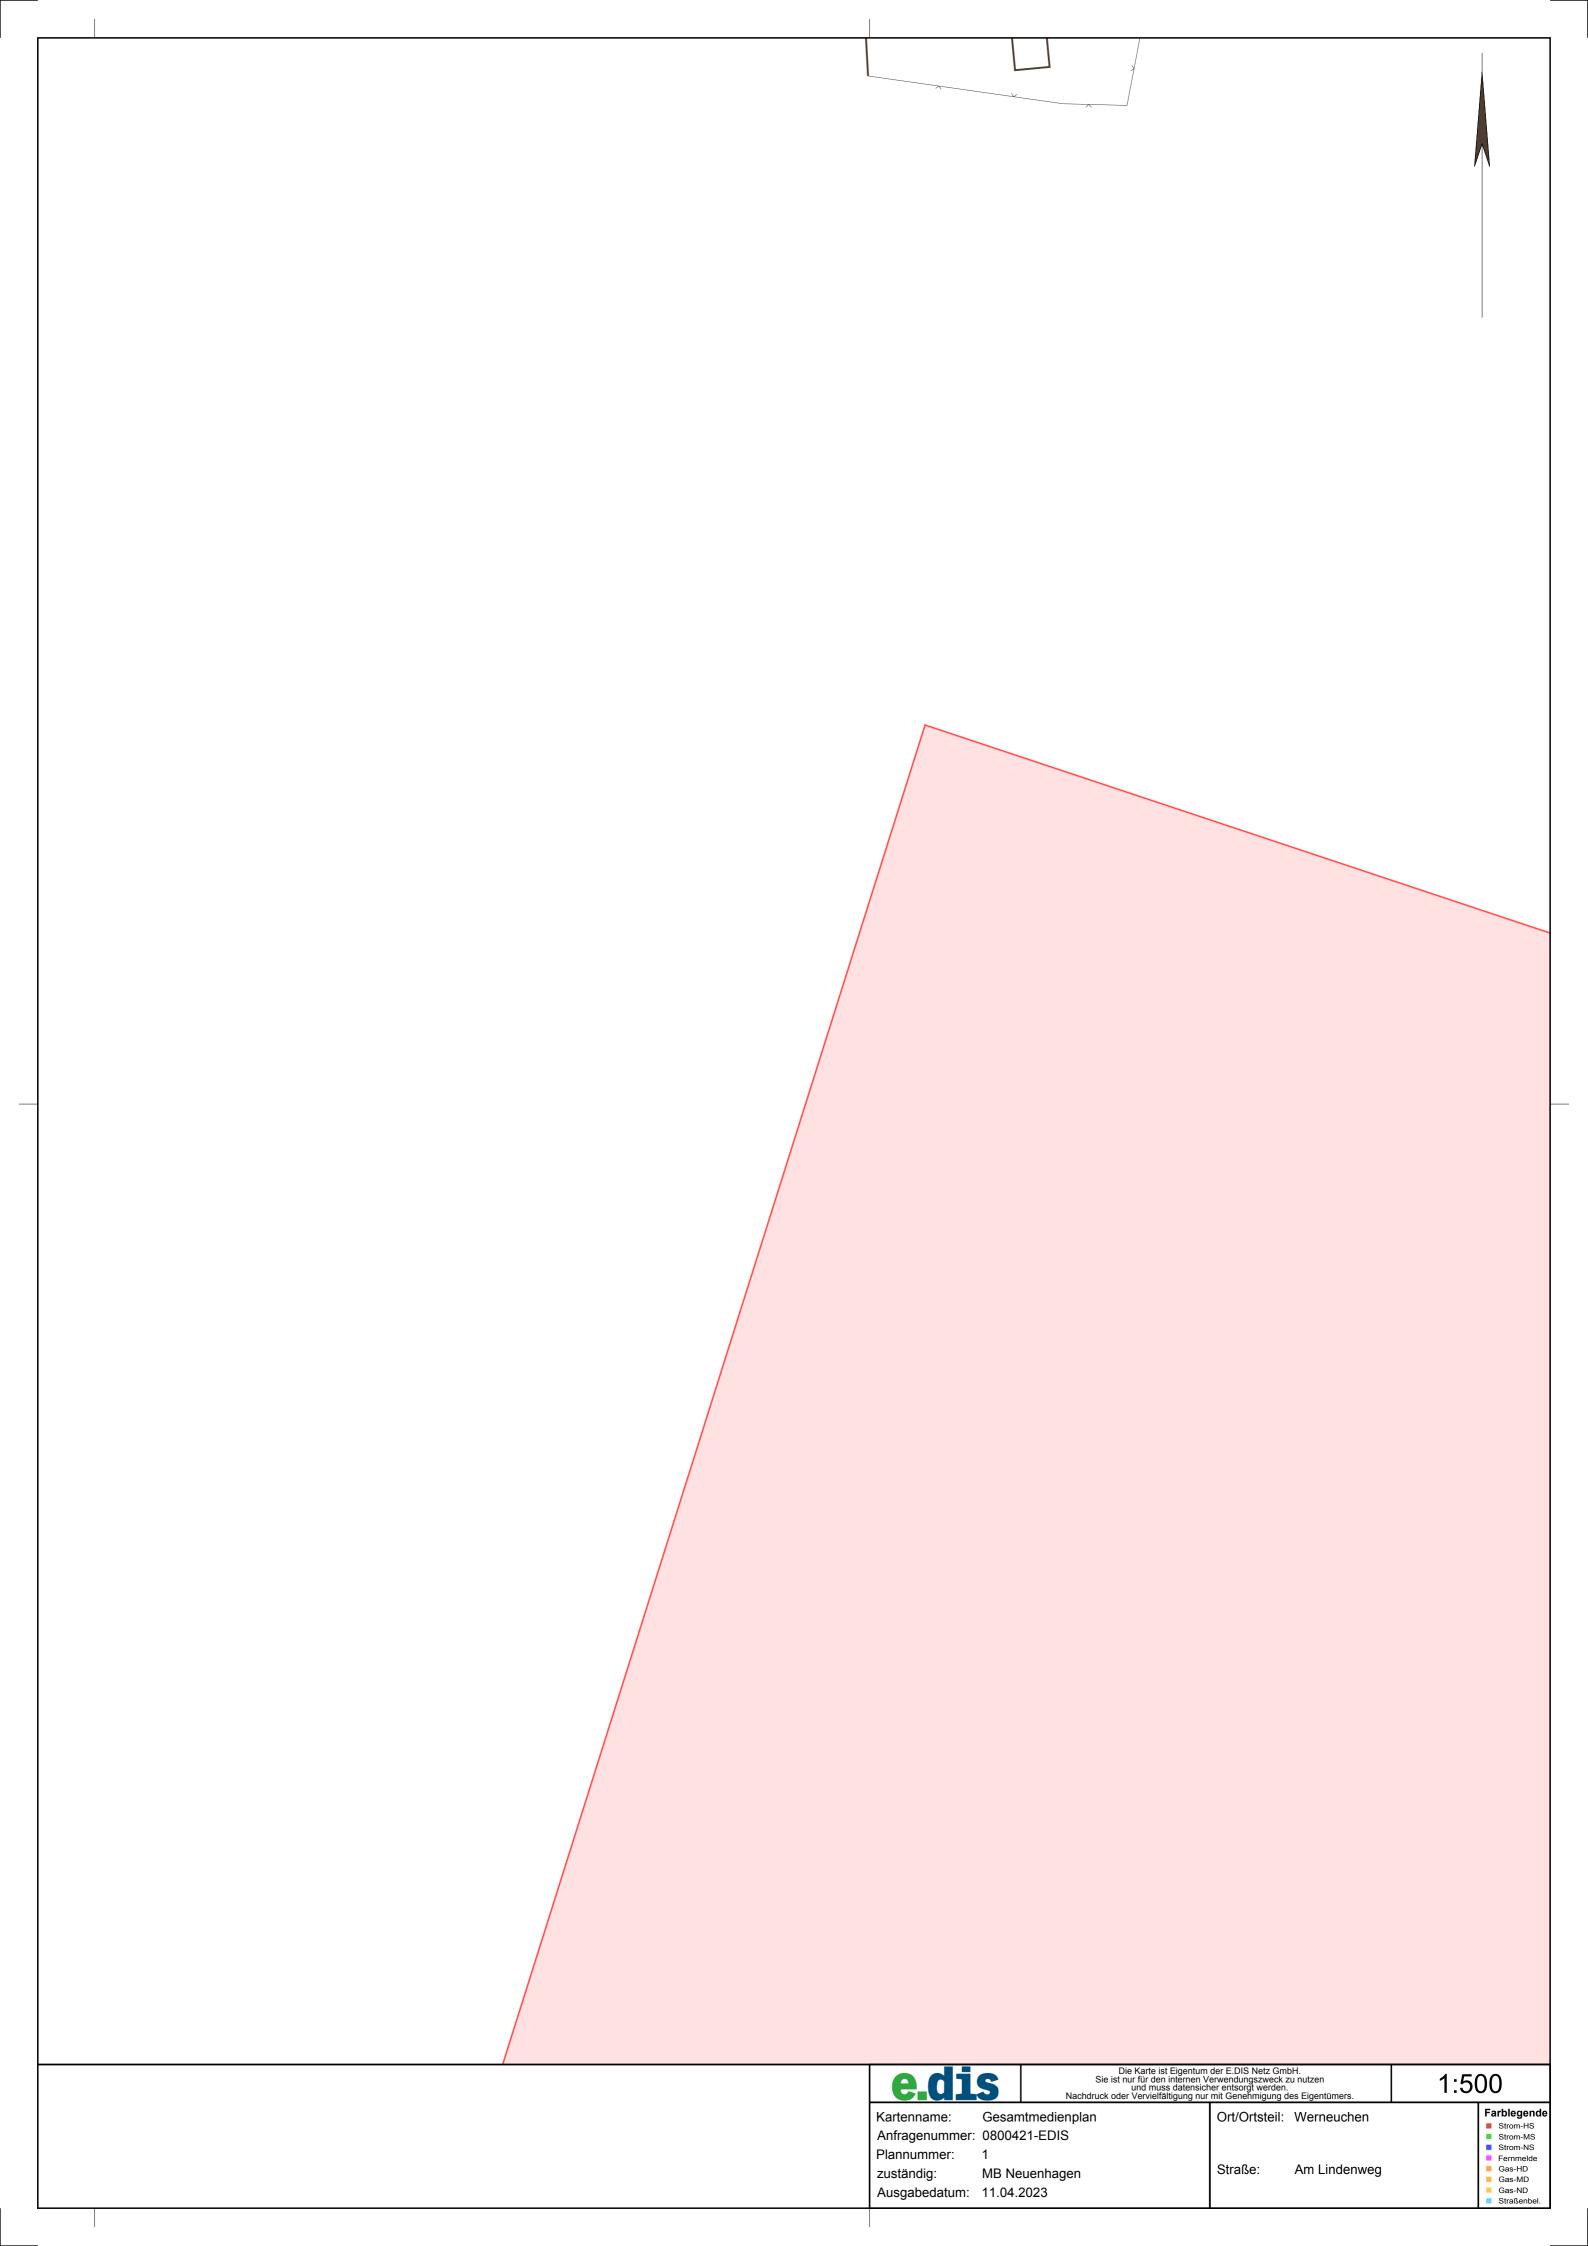

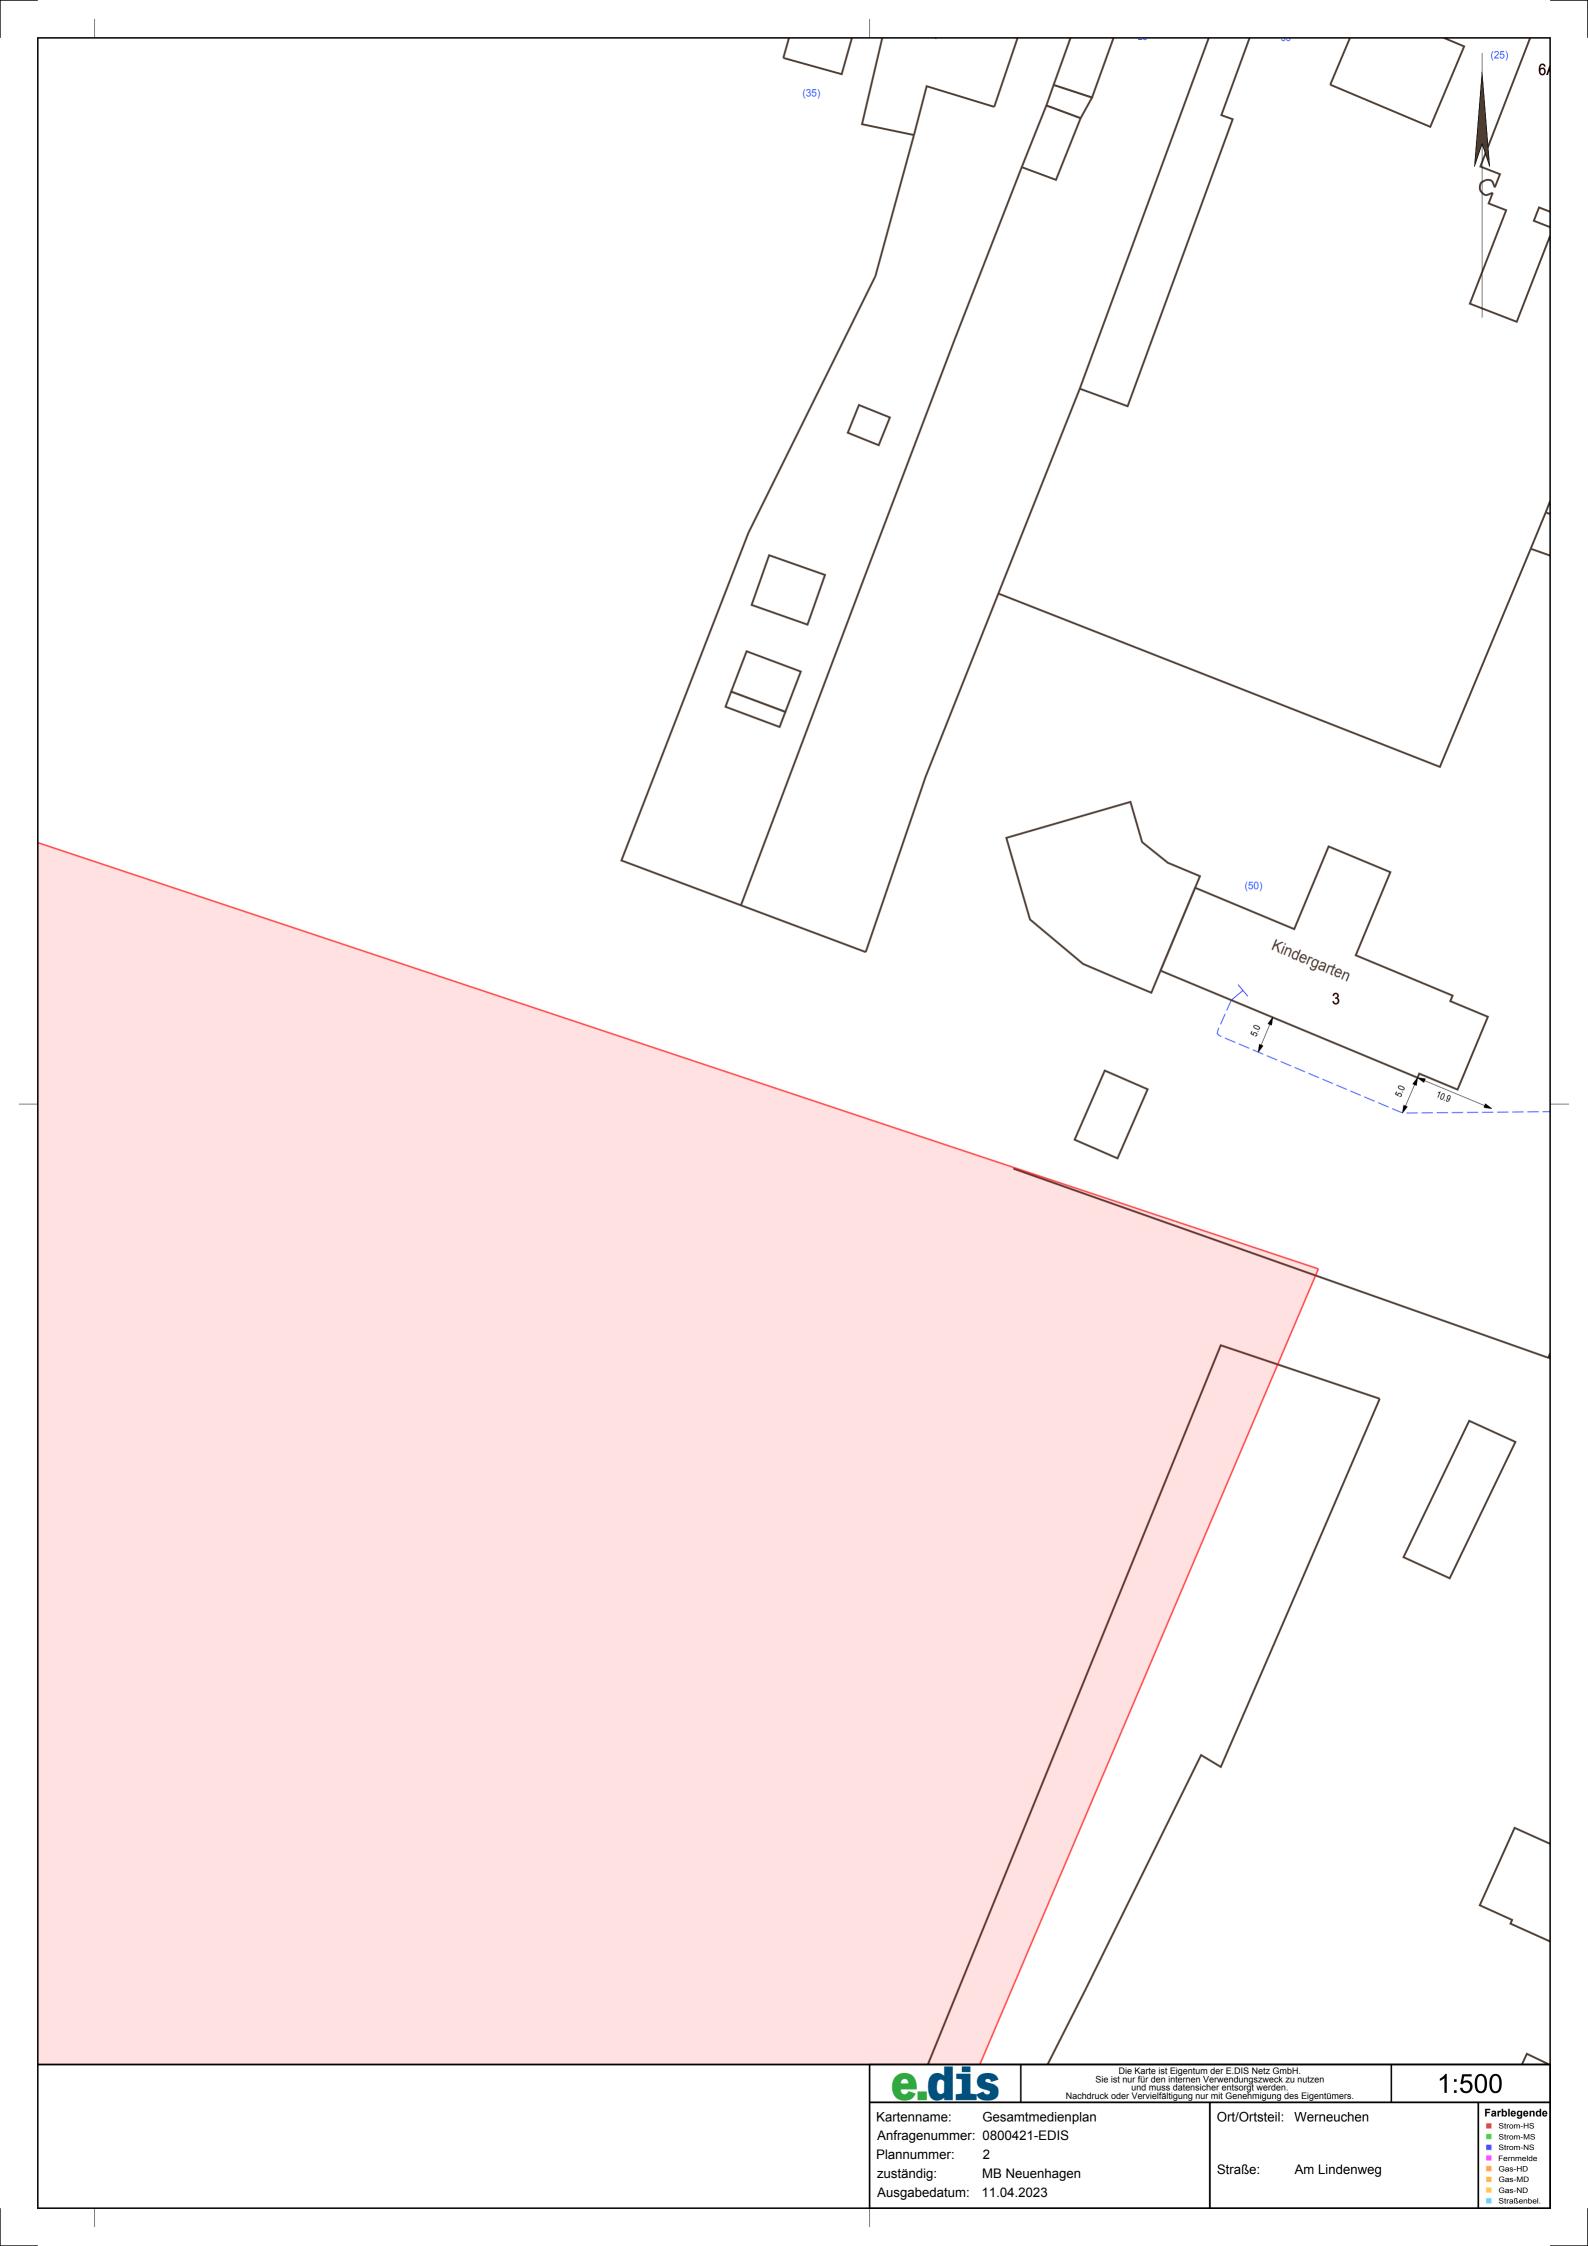

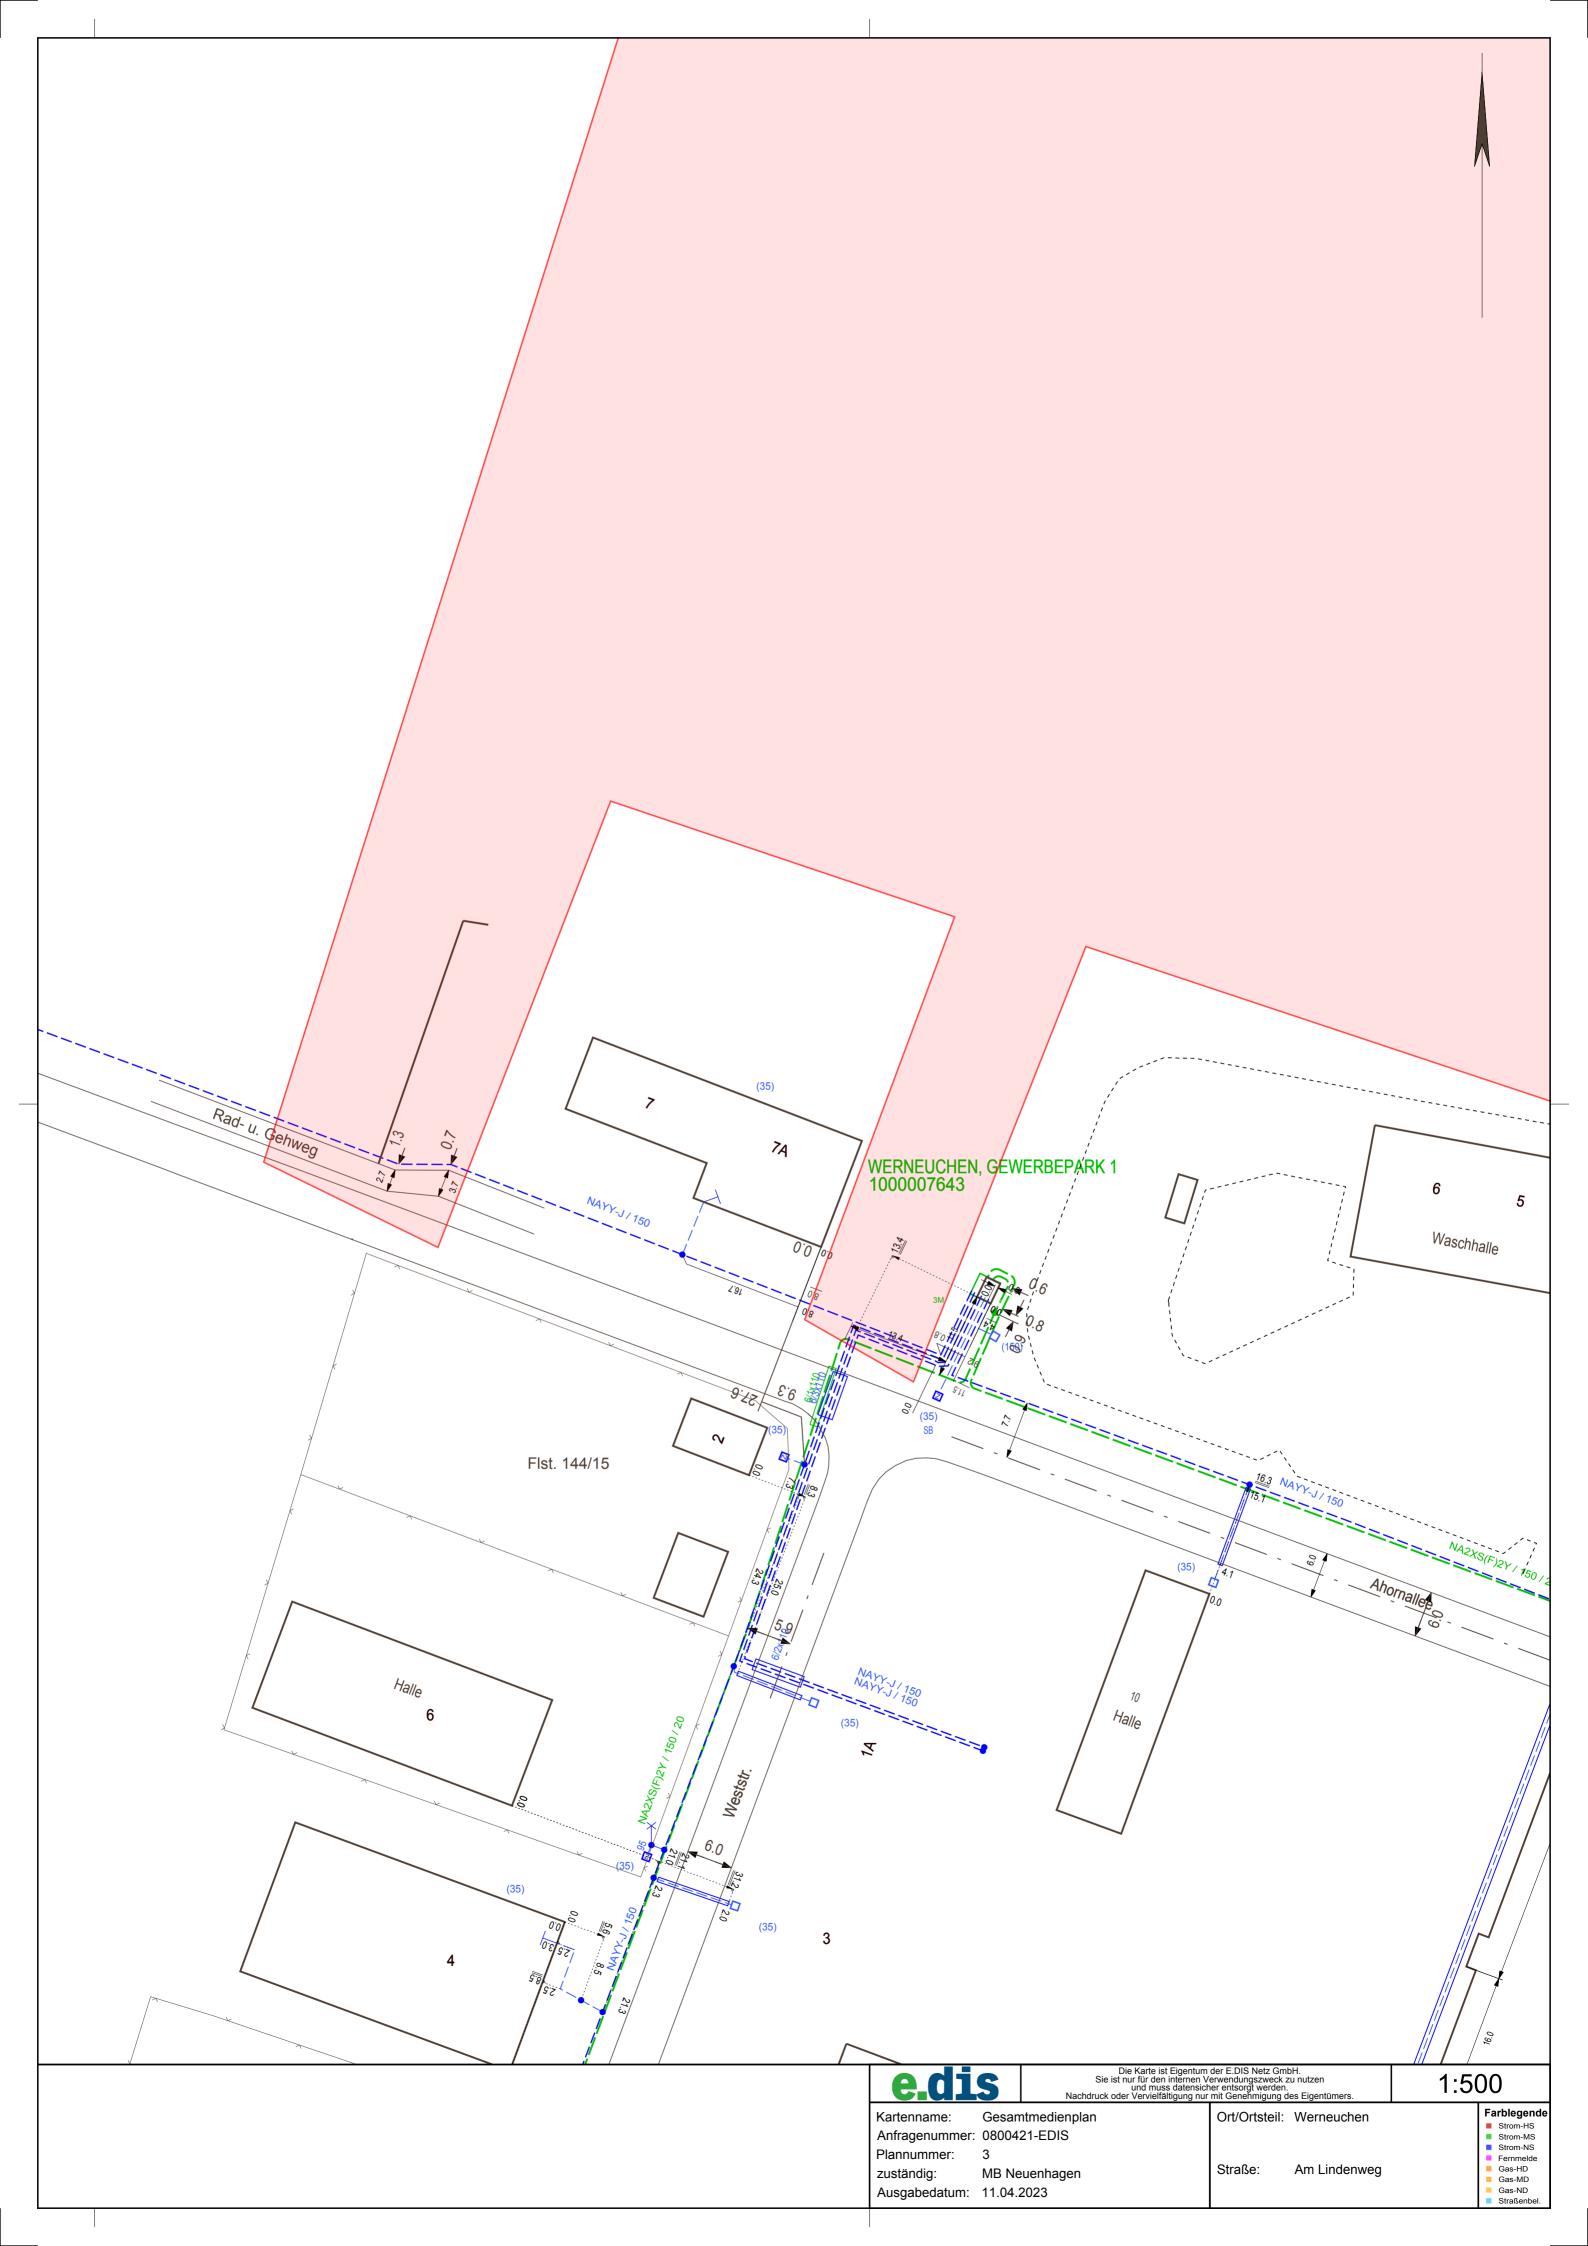

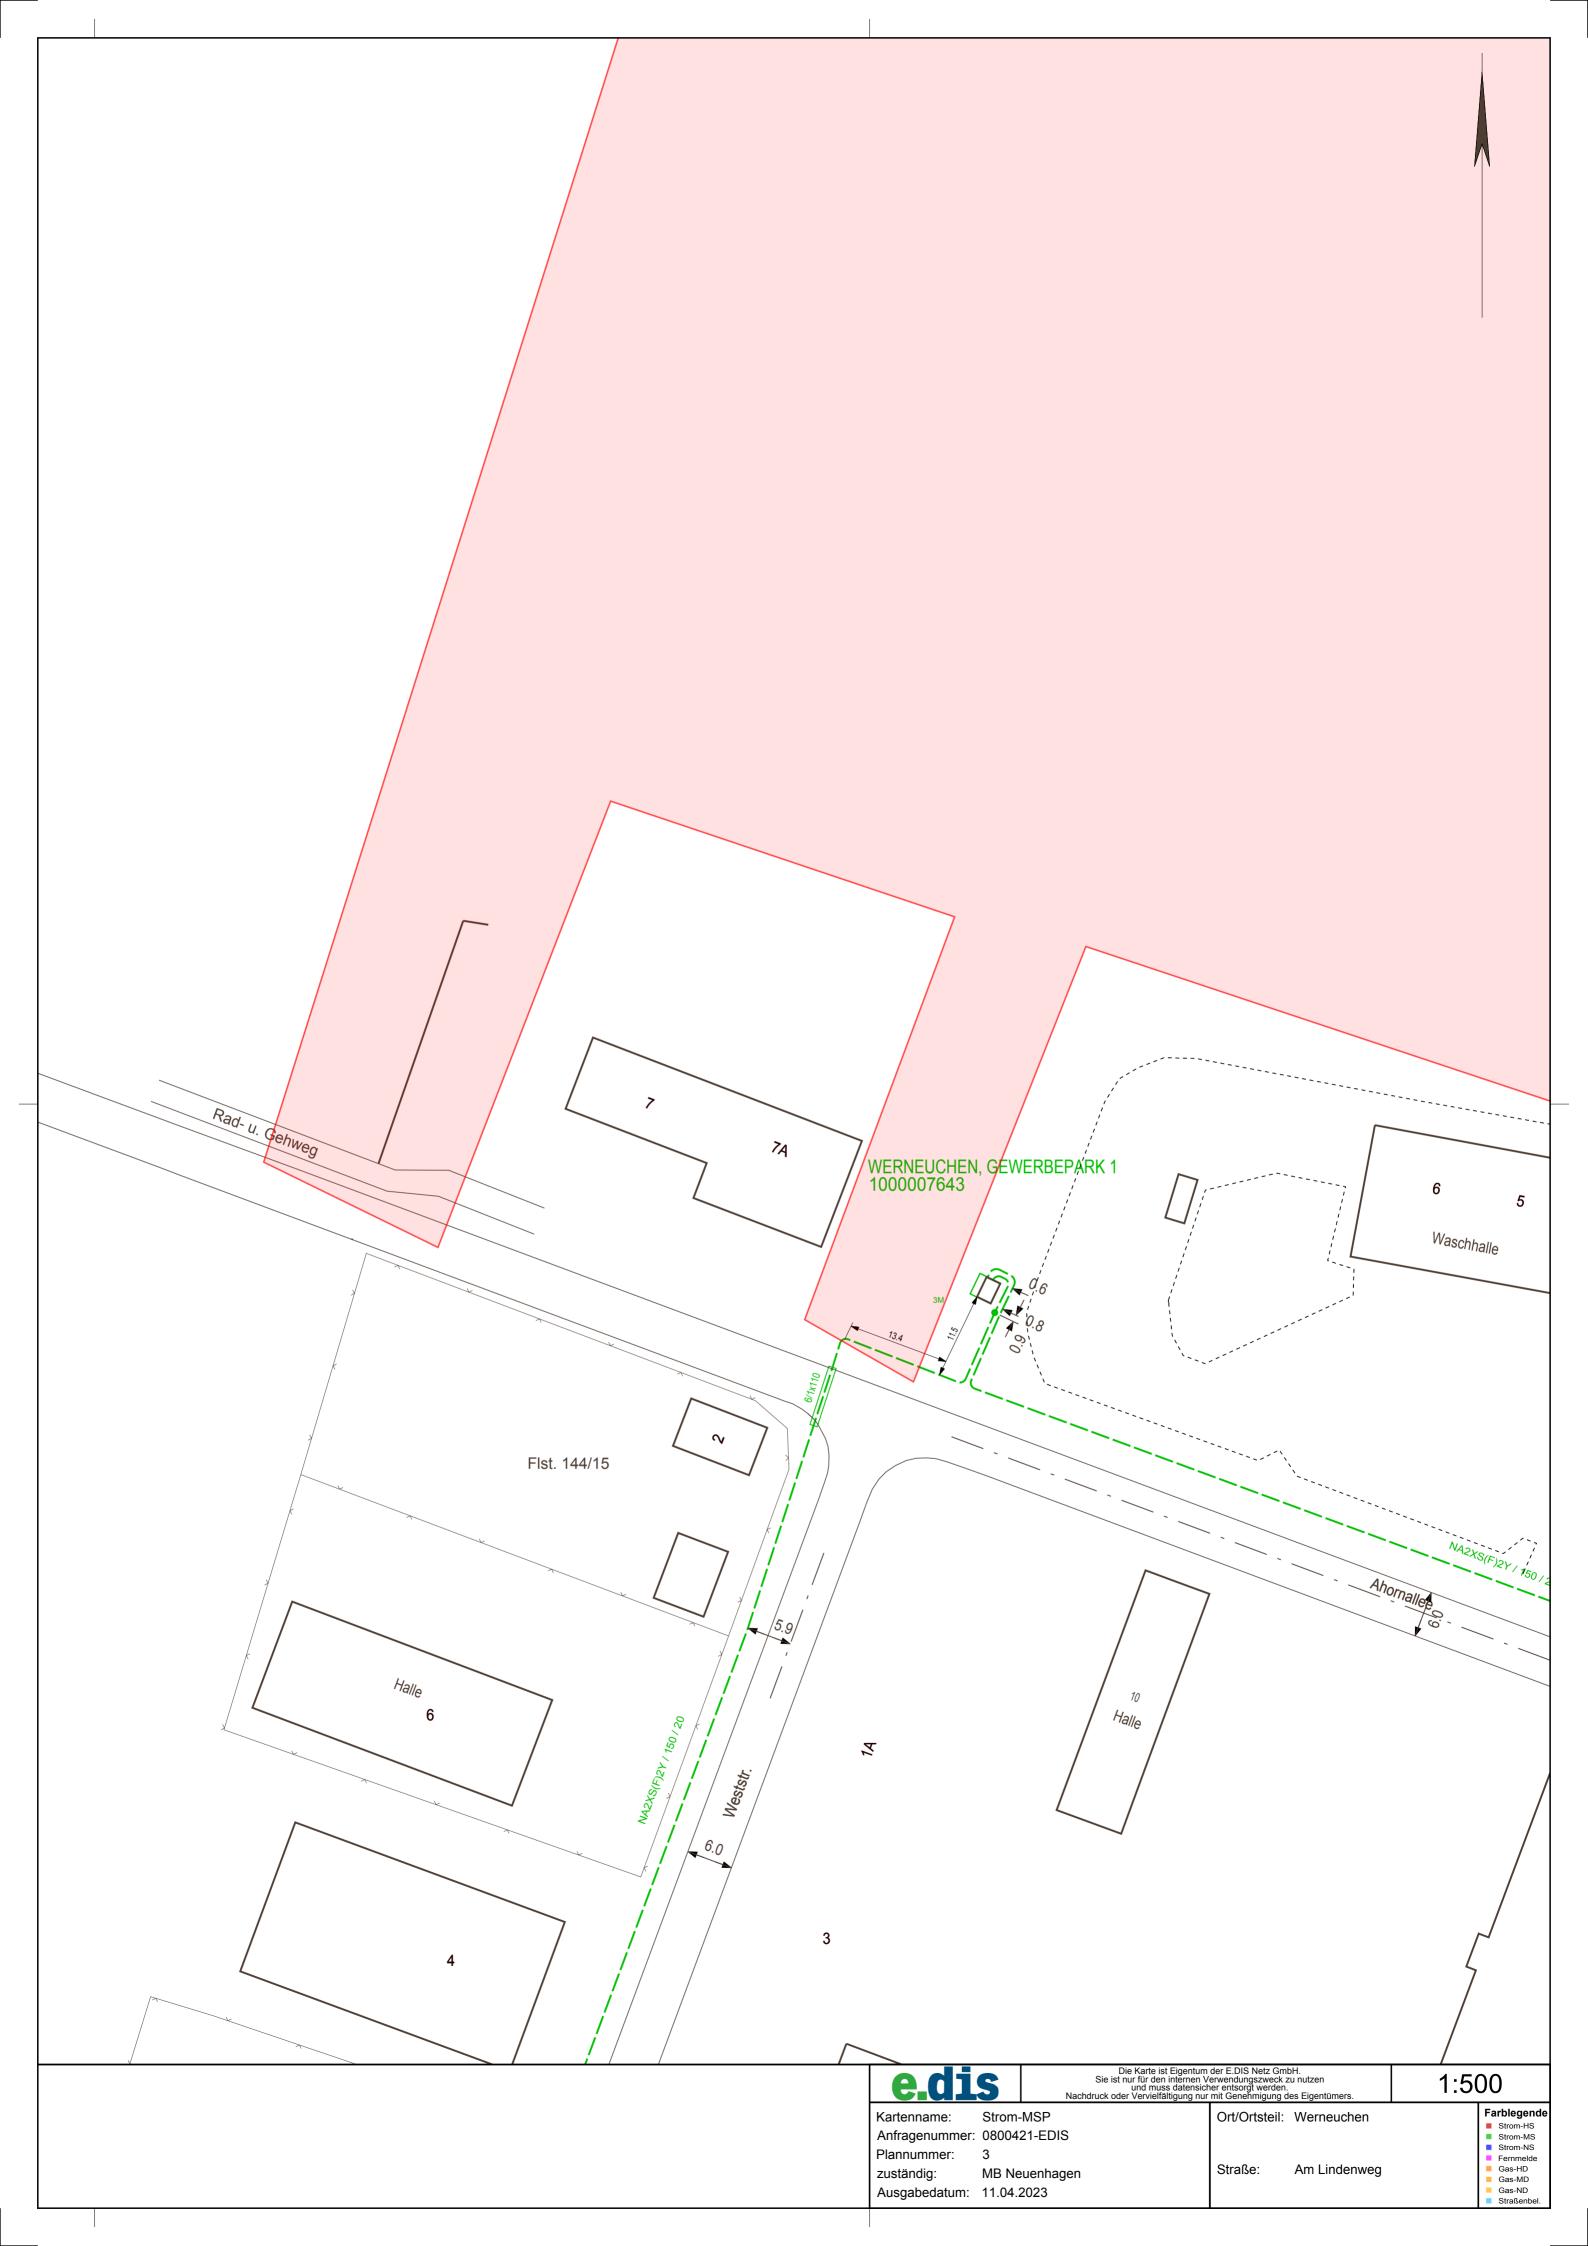

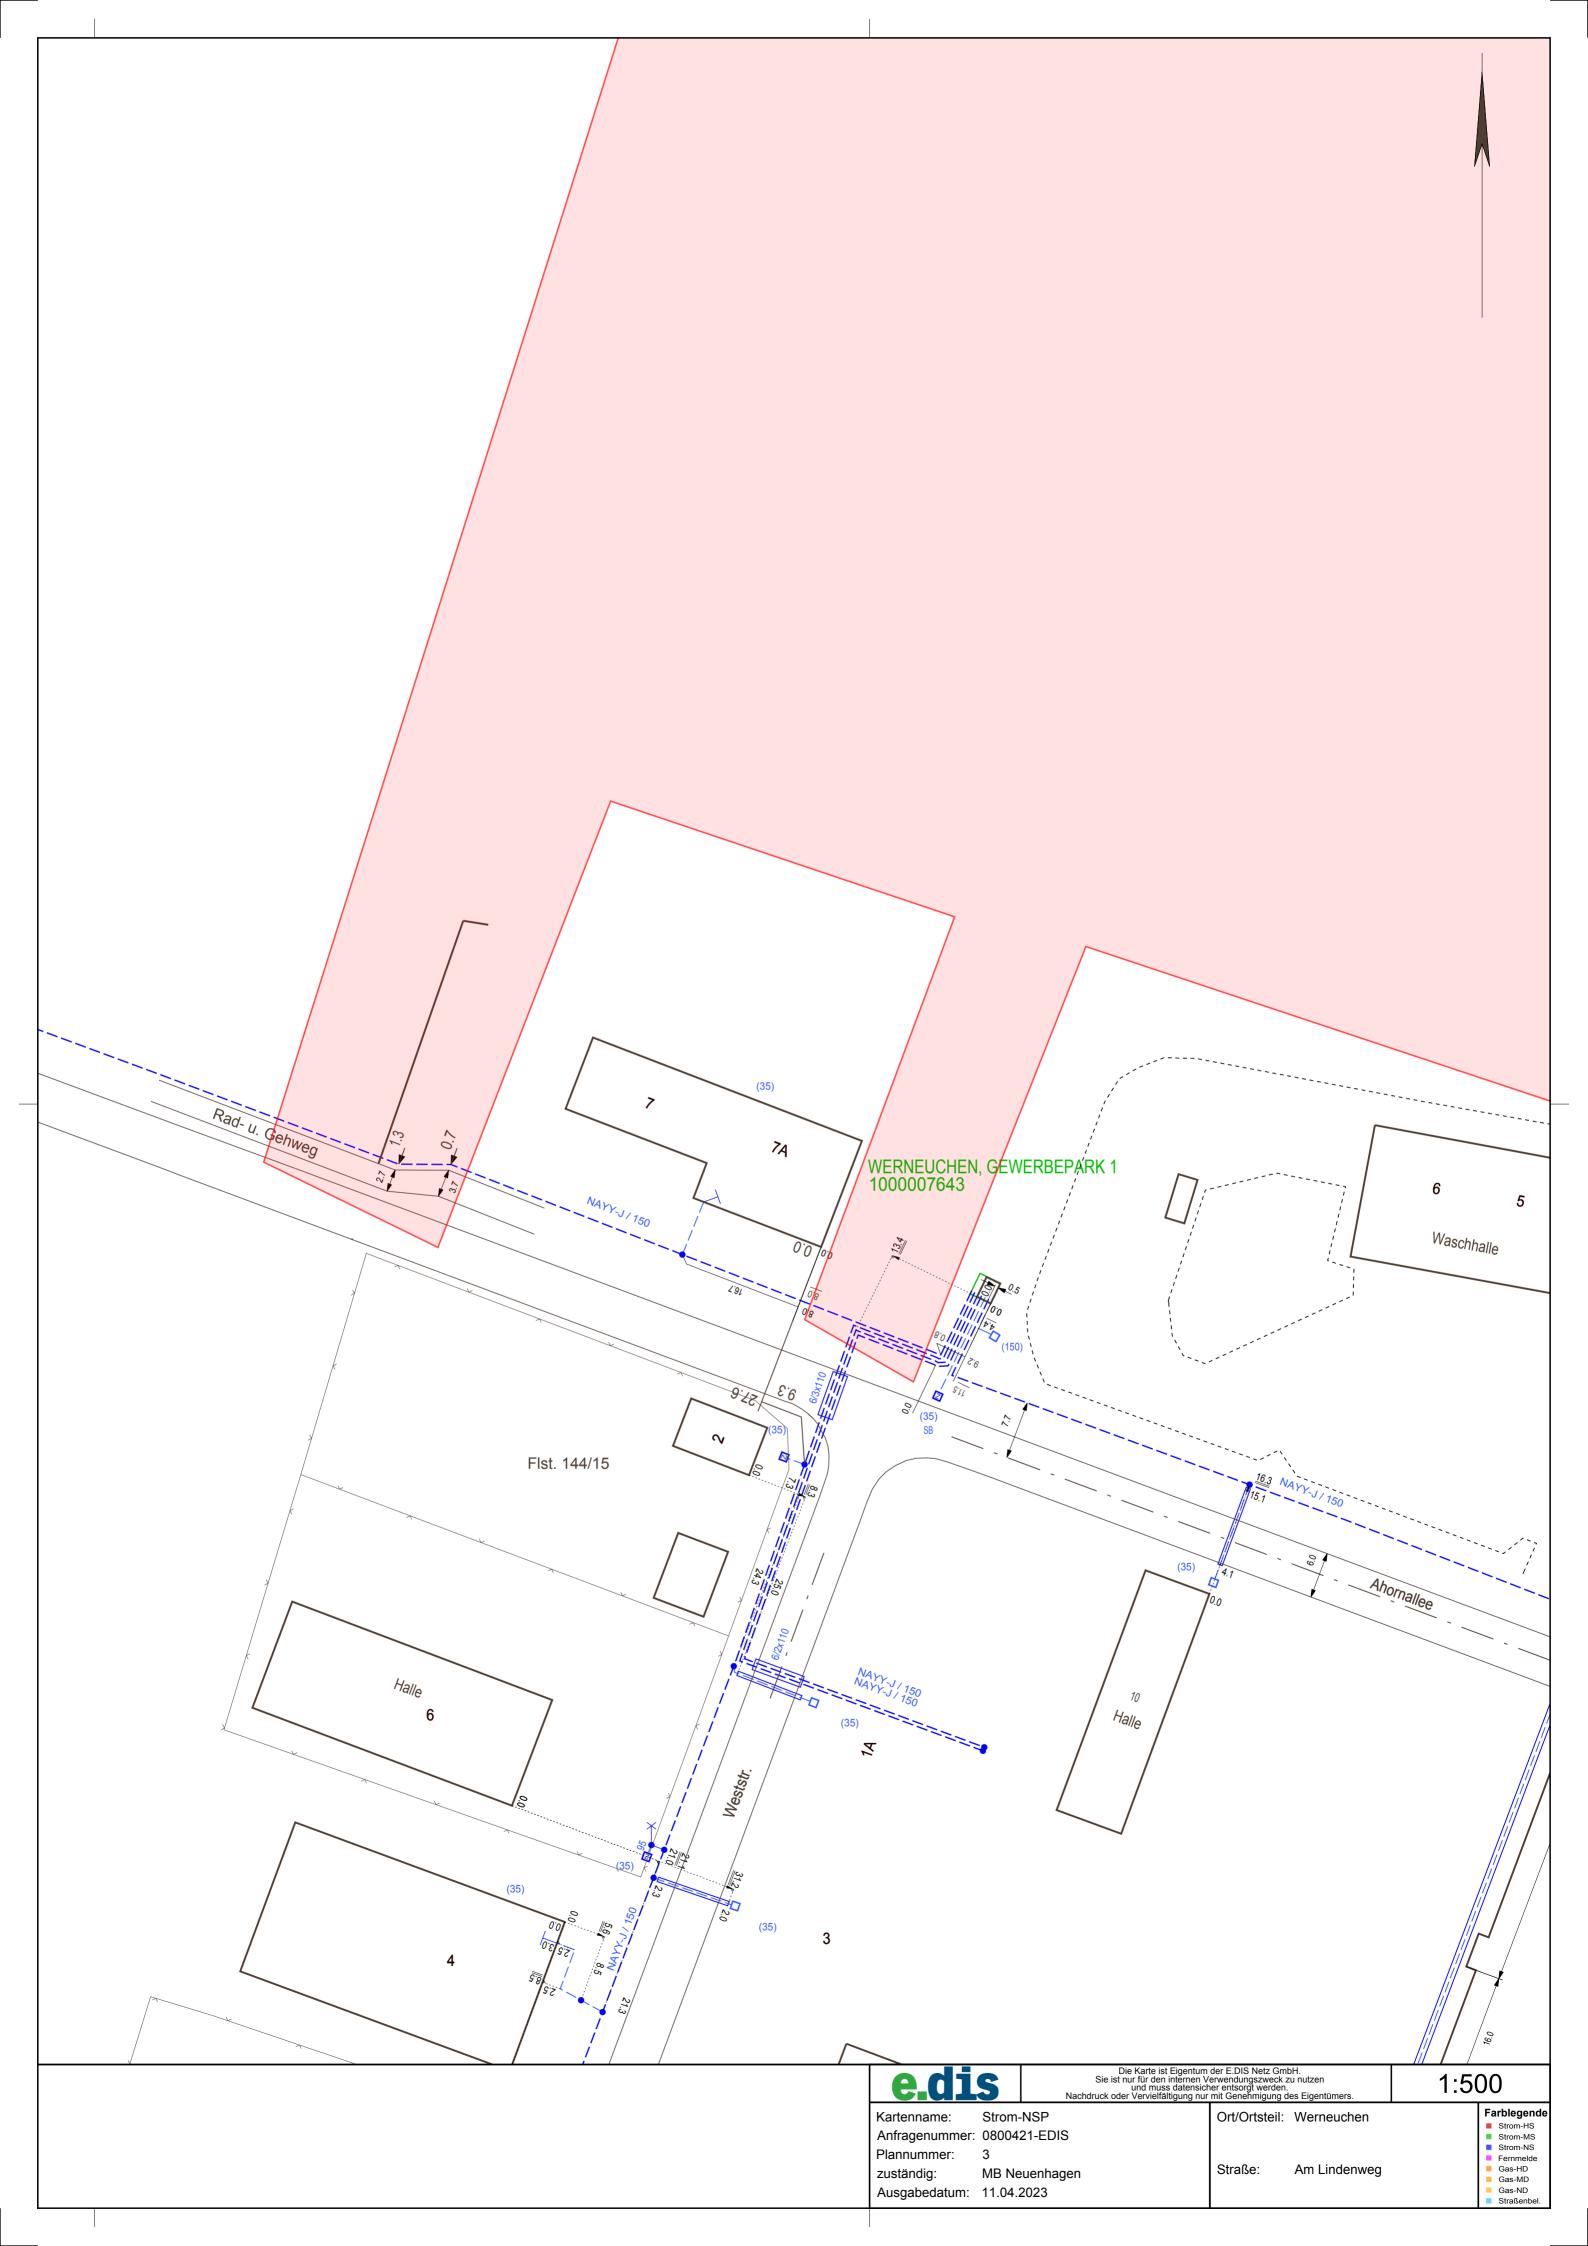





Merkblatt zum Schutz der Verteilungsanlagen

1 Allgemeine Hinweise

Jahr für Jahr entstehen bei Erdarbeiten im Bereich von unterirdisch verlegten Verteilungsanlagen zahlreiche Schäden. Neben den erheblichen Sachschäden ist im Schadensfall eine Gefährdung von Personen nicht auszuschließen. Um dies zu vermeiden sind folgende Hinweise zu beachten:

- Die für die Durchführung der Arbeiten bestehenden einschlägigen Vorschriften und Regeln werden durch diese Hinweise, die keinen Anspruch auf Vollständigkeit erhalten, nicht berührt.
- Überall in der Erde können Verteilungsanlagen liegen. Personen, die Verteilungsanlagen beschädigen, gefährden sich selbst und andere.
 Eine Beschädigung kann zur Unterbrechung der Versorgung führen. Deshalb: Vorsicht bei Erdarbeiten jeder
- Die Anwesenheit eines Beauftragten der E.DIS an der Aufgrabungsstelle entbindet das ausführende Unternehmen nicht von seinen Sorgfaltspflichten und von der Haftpflicht bei evtl. auftretenden Schäden.
- In der N\u00e4he von Gebieten mit Kampfmitteln sind die hierf\u00fcr geltenden Bestimmungen einzuhalten.
- Verteilungsanlagen werden nicht nur in öffentlichen Wegen, Straßen und Plätzen, sondern auch in privaten
 Grundstücken verlegt (z.B. Gärten, Felder, Wiesen, Wälder). Hierzu gehören z.B. Rohrleitungen, sonstige Betriebseinrichtungen, Hoch-, Mittel- und Niederspannungskabel, Armaturen, sonstige Einbauteile, Anlagen für den kathodischen Korrosionsschutz, Steuer- und Messkabel, Erdungsanlagen, Warnbänder u. a.
- Jeder Bauunternehmer hat bei Durchführung ihm übertragener Hoch- und Tiefbauarbeiten auf öffentlichem und privatem Grund mit dem Vorhandensein unterirdisch verlegter Ver- und Entsorgungsleitungen zu rechnen und seine Mitarbeiter und gegebenenfalls Subunternehmer zu unterweisen und zu überwachen. Die Erkundigungsund Sicherungspflicht ergibt sich aus der DIN 18300 (VOB Teil C) Pkt. 3.1.3 und 3.1.5, dem DVGW-Arbeitsblatt GW 315 und den einschlägigen Unfallverhütungsvorschriften.
- Der Einsatz von Subunternehmern für die Tiefbauarbeiten setzt Übernahme und Einhaltung der

- Verkehrssicherungspflicht voraus. Der Hauptunternehmer hat alle in einer eventuellen Einweisung gegebenen Informationen, übergebene Bestandspläne bzw. Kopien und die "Bestandsplan-Auskunft" an die bauausführenden Firmen zu übergeben. Auch wenn das Tiefbauunternehmen für eigenes Verschulden gem. §§ 823, 31 BGB selbst haftet, bleibt der Hauptunternehmer für eventuell entstandene Leitungsschäden und deren Regulierung primär gegenüber E.DIS haftbar.
- Bei Beginn der Bauarbeiten müssen Leitungsauskünfte neuesten Standes vorliegen. Bei Abweichungen von der Bauplanung oder Erweiterung des Bauauftrages muss eine neue Leitungsauskunft eingeholt werden. Der Unternehmer hat sich vor Arbeitsaufnahme davon zu überzeugen, dass alle Planangaben eindeutig erkennbar sind und dass die Planauskunft tatsächlich mit der Anfrage übereinstimmt.
- Unsere Leitungstrassen und Erdungsanlagen sind bei den Bauarbeiten zu berücksichtigen und vor Beschädigung zu schützen. Bei Arbeiten in der Nähe von Kabeln sind insbesondere die Unfallverhütungsvorschriften DGUV Vorschrift 3 (Elektrische Anlagen und Betriebsmittel), DGUV Vorschrift 70 (ehemals BGV D 29), DGUV Vorschrift 38 (ehemals BGV C 22) und DGUV Regel 100-500 (ehemals BGR 500 Kap.2.12 -Erdbaumaschinen) zu beachten. Die jeweils gültigen gesetzlichen Vorschriften (z.B. Landesbauordnung, Baugesetzbuch) sind zu beachten. In Leitungsnähe sind Erdarbeiten unbedingt mit Hand und mit äußerster Vorsicht auszuführen. Die in den Plänen enthaltenen Eintragungen hinsichtlich der Leitungslage sind unverbindlich. Die genaue Lage der Leitungen ist gegebenenfalls durch Kabelortung oder Quergrabungen in Handschachtung festzustellen. Das Abgreifen (Ausmessen) von Maßen aus der Leitungsdokumentation ist nicht zulässig. Leitungsverdrängungen von Parallelkabel (u. a. in Mehrspartenplänen) können zusätzliche Verfälschungen der Leitungslagen in der Dokumentation darstellen.

- Bagger oder sonstige maschinelle Aufgrabungsgeräte sowie spitze Geräte (Dorne, Schnurpfähle) dürfen im Gefährdungsbereich der Verteilungsanlagen nur dann eingesetzt werden, wenn deren genaue Lage bekannt und eine Beschädigung ausgeschlossen ist. Dies gilt insbesondere auch für den Einsatz von grabenlosen Verlegeverfahren (z.B. Bodenraketen).
- Werden Verteilungsanlagen oder Warnbänder an Stellen, die in keinen Plan eingezeichnet sind, angetroffen, so ist der Betreiber der Verteilungsanlage unverzüglich zu ermitteln und zu verständigen. Die Arbeiten sind in diesem Bereich zu unterbrechen, bis mit dem Zuständigen Einvernehmen über das weitere Vorgehen erzielt wurde.

2 Verhaltensregeln bei Freileitungen

- Achtung: Wer Freileitungen gleichgültig mit welchen Gegenständen – berührt, befindet sich in akuter Lebensgefahr. Eine Annäherung an die Leitung innerhalb des Schutzbereiches kommt wegen eines Überschlages einer Berührung gleich.
- Vor Beginn der Arbeiten sind alle beteiligten Personen über die Gefahren bei Arbeiten in der Nähe bzw. unter Freileitungen zu unterweisen.
- Bei Verwendung von Baugeräten, wie Bagger, Krane, Kipper-Lastwagen, Leitern, Bauaufzügen, Baugerüsten usw. sowie Transport und Lagerung von Baumaterialien sind folgende Schutzabstände lt. DGUV Vorschrift 3 von spannungsführenden Leitungen einzuhalten:

Bei Freileitungen mit

Spannungen	Schutzabstände	
Bis 1000 Volt (Niederspannung)	1 m nach allen Seiten	
über 1 kV bis 110 kV	3 m nach allen Seiten	
unbekannt	5 m nach allen Seiten	

- Im Zweifelsfalle erteilt der zuständige Standort der E.DIS über die Höhe der Spannung einer Freileitung sowie über den erforderlichen Schutzabstand Auskunft. Neben der ergonomischen Komponente ist auch ein technisches Versagen von Geräten und Betriebsmitteln für die Einhaltung der Abstände zu berücksichtigen.
- Die einzuhaltenden Schutzabstände beziehen sich auf die tatsächliche Lage der Leiterseile. Daher ist das mögliche seitliche Ausschwingen der Leiterseile bei Wind zusätzlich zu beachten. Ebenso ist zu berücksichtigen, dass sich der Durchhang der Leiterseile witterungs- und belastungsabhängig erheblich ändern kann. Innerhalb des Spannfeldes ist sicherzustellen, dass durch Aufschüttungen etc. der Mindestabstand von 6 m zwischen Leiter und Erdoberfläche eingehalten wird. Bei der Ermittlung des Abstandes sind der größte Durchhang und die Windlast unter Anwendung der DIN EN 50341bzw. die DIN EN 50423 zu berücksichtigen. Bei Unsicherheiten bezüglich Durchhangs- und Abstandsermittlung ist im zuständigen Standort der E.DIS Auskunft einzuholen.

- Bei einer unumgänglichen Annäherung an die Schutzabstände sind wahlweise folgende Maßnahmen zu treffen, damit die genannten Abstände mit Sicherheit nicht unterschritten werden:
 - Aufstellen von Warnposten, welche die Bewegung der Geräte überwachen und die Verantwortung für die Sicherheit übernehmen.
 - Aufstellen von Sperrschranken, welche den Schutzabstand absichern.
 - Umgeben der Freileitung mit einem Schutzgerüst (nur bei abgeschalteter Leitung und unter Aufsicht eines Mitarbeiters der E.DIS).
 - Wenn obige Maßnahmen nicht durchgeführt werden können, muss in Verbindung mit einem Mitarbeiter des zuständigen Standortes der E.DIS eine andere Lösung gefunden werden, wie z. B. bei kreuzenden Fahrwegen das Aufstellen einer Höhenbegrenzung vor und hinter der Freileitung.
- Sollten Schutzabstände oder obige Maßnahmen nicht eingehalten werden können, so muss die betreffende Anlage bzw. Leitung freigeschaltet werden. Hierfür sind rechtzeitige Informationen und Abstimmungen mit dem zuständigen Standort der E.DIS durchzuführen.
- Bitte setzen Sie sich zur Abstimmung der weiteren Verfahrensweise mit dem zuständigen Standort der E.DIS in Verbindung:
 - wenn Masterder (z. B. verzinktes Bandeisen) beschädigt werden.
 - zu eventuellen Möglichkeiten der Freischaltung, Umsetzung bzw. Isolierung von Freileitungen.
 - wenn trotz aller Sorgfalt eine Freileitungsanlage beschädigt wird, um weitere Schäden und Gefahren abzuwenden. Die Gefahrenstelle ist zu sichern und die Arbeiten sind bis zum Eintreffen des Mitarbeiters der E.DIS einzustellen.

Wir machen ausdrücklich darauf aufmerksam, dass eine beschädigte Freileitung vor "Freigabe" durch unseren Mitarbeiter auf keinen Fall berührt werden darf, da hier **Lebensgefahr** besteht.

3 Verhaltensregeln bei Kabeln

- Die Verlegetiefe von Verteilungsanlagen beträgt zwar in der Regel 60 – 150 cm; abweichende Tiefen sind jedoch aus den verschiedensten Gründen möglich (selbst 10 – 20 cm), aber auch größere Tiefen sind aus verschiedensten Gründen, wie z.B. Niveauänderungen, möglich.
- Kabel sind bei Legung mit sogenannten Kabelsteinen, Ton- bzw. Kunststoffhauben oder Schutzrohren abgedeckt und/oder durch Trassen- oder Kunststoffbänder gekennzeichnet oder liegen frei im Erdreich. Bei Arbeiten im Erdreich darf nicht auf das Vorhandensein derartiger Schutz-/Warnmaßnahmen vertraut werden, da diese z. B. durch Baumaßnahmen nachträglich entfernt sein können. Diese können die Kabel auch nicht gegen mechanische Beschädigungen schützen, sondern lediglich auf das Vorhandensein von Energieanlagen aufmerksam machen (Warnschutz!). Für den Fall abweichender Legetiefen oder Leitungsverläufen kann ein Mitverschulden der E.DIS bei Leitungsbeschädigungen nicht begründet werden.
- Kabel können sowohl mit rotem bzw. schwarzem Kunststoffmantel als auch mit Jute/Metall-Außenmantel angetroffen werden. In den Plänen werden grundsätzlich alle Verteilungsanlagen als System dargestellt, das heißt, ein Kabelsystem kann im Erdreich als 3 x Einleiterkabel bzw. 1 x Mehrleiterkabel vorkommen. Werden in der Nähe von Verteilungsanlagen Erdungsleitungen (meist verzinkte Bandeisen oder Kupferseile) freigelegt, dürfen diese nicht unterbrochen werden, da sie Schutzfunktionen erfüllen. Wir weisen darauf hin, dass auch Kabel anderer Versorgungsträger bzw. stillgelegte Kabel angetroffen werden können.
- Baumaschinen sind bis zu einer Annäherung an die Trasse einzusetzen, die mit Sicherheit eine Gefährdung der Verteilungsanlagen ausschließt. Erforderlichenfalls sind besondere Sicherheitsvorkehrungen zu treffen. Diese sind, ebenso wie Rohrvortriebs-, Bohr- und Sprengarbeiten, das Einschlagen (Rammen) von Pfählen, Bohlen und Spundwänden, das Einspülen von Filtern für Grundwasserabsenkungen, der Einsatz von Durchörterungsgeräten u. ä. mit der E.DIS abzustimmen. Im Bereich von Kabelanlagen dürfen Pfähle, Dorne oder andere spitze Gegenstände nicht in den Erdboden getrieben werden. Werden Warnbänder, Schutzrohre, Kabelabdecksteine, Erdungsanlagen oder Kabel angetroffen, so ist die Arbeit mit besonderer Vorsicht (ggf. Handschachtung) fortzusetzen. Freigelegte Kabel müssen beim Verfüllen wieder ordnungsgemäß abgedeckt, verdichtet und mit Kabelwarnband (20 cm über Kabelscheitel) versehen werden. Erst ab einer Überdeckung von 40 cm (30 cm nach ATV DIN 18300) ist eine lagenweise, maschinelle Verdichtung
- Lageänderungen und/oder das Verfüllen von freigelegten Verteilungsanlagen dürfen vom ausführenden Unternehmen nicht selbstständig, sondern nur in Abstimmung mit E.DIS vorgenommen werden.
- Schachtdeckel müssen stets zugänglich bleiben. Hinweisschilder oder andere Markierungen dürfen ohne Zustimmung nicht verdeckt oder entfernt werden.

- Wenn unzulässige Näherungen von Kabeln zu Gasverteilungsleitungen festgestellt werden, ist E.DIS zu informieren. (Sicherheitsbereich: 10 cm (MS-Kabel 20 cm) bei Kreuzungen, 20 cm (MS-Kabel 40 cm) bei Parallelverlegung. Für lichte Mindestabstände von Kabeln zu Gasverteilungsanlagen gelten die Werte im Merkblatt "Verhaltensregeln bei Gasanlagen".
- Bitte setzen Sie sich zur Abstimmung der weiteren Verfahrensweise mit dem zuständigen Kundencenter/Standort der E.DIS in Verbindung:
 - bevor mit den Arbeiten begonnen wird. Unsere Verteilungsnetze sind ständigen Veränderungen unterworfen. Aus diesem Grund haben die anliegenden Pläne eine begrenzte Gültigkeitsdauer. Der zuständige Standort nimmt gegebenenfalls eine örtliche Einweisung vor. Es werden Aufträge zur Kabelortung und Kabelfeststellung ggf. Schalthandlungen abgestimmt.
 - wenn es, bedingt durch Ihre Baumaßnahmen bzw.
 Planungen, zur Überbauung unserer Kabel, zur Veränderung der Legetiefe bzw. zur Behinderung Ihrer
 Baumaßnahme durch unsere Verteilungsanlagen
 kommt. Beantragen Sie bitte die Umlegung unserer
 Verteilungsanlagen bzw. die Legung dieser im
 Schutzrohr durch E.DIS. E.DIS wird dann bei Erfordernis dem Antragsteller auf Grundlage des Antrages
 ein Angebot für die Umlegung unterbreiten und dafür sorgen, dass die notwendigen Maßnahmen gefahrlos und entsprechend geltenden Richtlinien
 durchgeführt werden. Ggf. sind für Planungszwecke
 Quergrabungen in Handschachtung durchzuführen.
 - wenn durch den Bauausführenden Kabel in einer Baugrube freigelegt werden. E.DIS wird eventuell durch Beistellen eines erfahrenen Mitarbeiters dafür Sorge tragen, dass diese Arbeiten gefahrlos und sachlich richtig durchgeführt werden.
 - wenn eingetragene Leitungslagen nicht aufgefunden werden. Es kann nicht automatisch von dem Nichtvorhandensein dieser Leitungen ausgegangen werden.
 - wenn in der Nähe von Verteilungsanlagen Schutzrohre und Erdungsanlagen angetroffen werden, die nicht in den Bestandsplan-Ausschnitten enthalten sind.
- Wenn trotz aller Sorgfalt Kabel oder Schutzrohre beschädigt (auch (leichte) Beschädigungen, die nicht zur unmittelbaren Zerstörung des Kabels führen, wie z.B. leichte Pickhiebe) werden, dann gilt zur Abwendung weiterer Schäden und Gefahr:
 - Die Bauarbeiten sind sofort einzustellen, der Gefährdungsbereich ist sicher zu verlassen. Die Schadenstelle ist außerhalb des Schutzbereiches gegen Betreten zu sichern.
 - Es besteht Lebensgefahr für alle Personen in der Umgebung der Schadenstelle. Es können noch lebensgefährliche Schrittspannungen auftreten.
 - Einem beteiligten Fahrzeug oder Gerät darf man sich auf keinen Fall nähern, auch wenn die Spannung abgeschaltet zu sein scheint.

- Fahrzeugführer dürfen den Fahrzeugstand nicht verlassen, sondern sollten versuchen durch Schwenken des Auslegers das Kabel oder durch Wegfahren des Fahrzeuges, den Kontakt zum Kabel zu unterbrechen, um so aus dem Gefahrenbereich zu gelangen. Sich nähernde Personen sind zu warnen.
- Unverzüglich Störungsnummer "Strom" anrufen.
- Wir machen ausdrücklich darauf aufmerksam, dass ein beschädigtes Kabel vor "Freigabe" durch unseren Mitarbeiter auf keinen Fall berührt werden darf, da hier <u>Lebensgefahr</u> besteht.

4 Verhaltensregeln bei Gasanlagen

- Beschädigungen (auch ohne Gasaustritt z. B. Deformierung oder Beschädigung der Umhüllung) von Verteilungsanlagen sind sofort und unmittelbar an die o. g. Entstörungsnummer zu melden.
- Ist die Rohrumhüllung beschädigt worden, so darf die Verfüllung erst nach Instandsetzung und mit Zustimmung der E.DIS erfolgen.
- Im Netz eingebaute Armaturen dürfen nur vom Fachpersonal der E.DIS oder auf dessen ausdrückliche Anweisung bedient werden!
- Die Anwesenheit eines Beauftragten der E.DIS an der Aufgrabungsstelle entbindet das ausführende Unternehmen nicht von seinen Sorgfaltspflichten und von der Haftpflicht bei evtl. auftretenden Schäden.
- In Leitungsnähe sind Erdarbeiten generell nur von Hand oder Saugbagger und mit äußerster Vorsicht auszuführen
- Lageänderungen und/oder ggf. das Verfüllen von freigelegten Verteilungsanlagen dürfen vom ausführenden Unternehmen nicht selbstständig, sondern nur in Abstimmung mit der E.DIS vorgenommen werden und nur nach dessen Anweisung erfolgen.
- Werden Warnbänder, Schutzrohre, Kabel oder Gasleitungen angetroffen, so ist die Arbeit mit besonderer Vorsicht (Handschachtung) fortzusetzen. Freigelegte Gasleitungen müssen beim Verfüllen wieder ordnungsgemäß abgedeckt, verdichtet und mit Gaswarnband (30 cm über der Gasleitung) versehen werden. Erst ab einer Überdeckung von 40 ist eine lagenweise, maschinelle Verdichtung zulässig.
- Straßenkappen müssen stets zugänglich bleiben. Hinweisschilder oder andere Markierungen dürfen ohne Zustimmung nicht verdeckt oder entfernt werden.
- Bei Anwendung grabenloser Verfahren im Bereich von Gasleitungen gelten die unten aufgeführten Mindestabstände. Die grabenlosen Verfahren sind im Vorfeld E.DIS anzuzeigen und mit ihm abzustimmen. Erforderlichenfalls wird E.DIS die Abstände erweitern und die Herstellung von zusätzlichen Suchschachtungen im gefährdeten Bereich bzw. die Freilegung der Kreuzung der Gasleitung als Auflage erteilen. Im Bereich von Gasleitungen sind grabenlose Verle-gungsverfahren nur zulässig, die eine genaue Position des Vortriebs unter Beachtung der Sicherheitsabstände gewährleisten. Zur Sicherstellung der Lage der eingezogenen Leitung sind durch den Bauherrn

- ggf. auch Maßnahmen erhöhten Aufwandes durchzuführen
- Kreuzungen von Gasleitungen sind grundsätzlich rechtwinklig und als Unterkreuzung auszuführen. Bei Vorhandensein eines Schutzstreifens sind Knickpunkte außerhalb davon anzuordnen.
- Werden Gasleitungen gekreuzt, die im Bohrverfahren errichtet worden sind, sind grundsätzlich Suchschachtungen zur Freilegung des Bohranfangs und des Bohrendes durchzuführen.
- Bei Kreuzung von Gasleitungen mit einer Baustraße für Schwerlastverkehr (≥40 t), für das Kreuzen der Gasleitung durch Land- und Fortwirtschaftsfahrzeuge (≥40 t) sowie Aufstellung von Kränen auf Gasleitungen sind bei E.DIS die Sicherheitsmaßnahmen im Einzelfall abzufragen.
- Vor Ramm- und Bohrarbeiten ist die genaue Lage der Gasleitung durch Ortung und/oder Suchschachtung festzustellen. Der Abstand richtet sich nach der Intensität der übertragenen Schwingungen und wird von E.DIS individuell festgelegt. Kann die genaue Lage der Gasleitung nicht festgestellt werden (z. B. bei gesteuerten Bohrungen > 2,0 m Tiefe), so ist von der Achse der Gasleitung (Lageplan) zur Außenwand der Spundung allseitig ein Mindestabstand von 3,00 m einzuhalten.
- Eine Überbauung von Gasleitungen oder die Überpflanzung mit Bäumen oder tiefwurzelnden Gehölzen ist nicht zulässig. Um den kathodischen Korrosionsschutz von Leitungen nicht zu gefährden, dürfen keine elektrisch leitenden Verbindungen zu metallischen Gasrohrleitungen hergestellt werden. Außerdem sind in der Örtlichkeit vorgefundene Messsäulen durch ein Erdkabel mit der Stahlleitung, dem Mantelrohr sowie dem Steuerkabel verbunden. Bei Kreuzungen bzw. Parallelverlegungen sind Beeinflussungen auszuschließen.
- Bei der Verfüllung des Rohrgrabens sind freigelegte Gasverteilungsanlagen mind. 0,10 m allseitig mit steinfreiem neutralem Boden (Rundkorn 0 2 mm) zu umhüllen. Die Weiterverdichtung hat lagenweise zu erfolgen. Zur weiteren Verfüllung dürfen keine größeren Steine (Körnung > 100 mm), kein schwerentfernbares Material und kein Bauschutt verwendet werden.

Sicherheitsabstände, Schutzstreifen und Schutzmaßnahmen

Folgende lichte Mindestabstände von Ver- und Entsorgungsleitungen zu Gasverteilungsanlagen (einschließlich Zubehör z.B. KKS- und Fernmeldekabel) der E.DIS sind einzuhalten.

	Abstand bei offener Parallel-	Abstand bei ge- schlossener Pa-	Abstand bei offener	Abstand bei geschlossener
Gasleitung	verlegung	rallelverlegung	Kreuzung	Kreuzung
Gasleitung aus Kunststoff	0.40 m	4.00 m	0.20 m	4.00 m
≤ 16 bar	0,40 m	1,00 m	0,20 m	1,00 m
Gasleitung aus Kunststoff				
≤ 16 bar	0,20 m	1,00 m	0,10 m	1,00 m
zu Kabel bis 1kV				
Gasleitung aus Stahl	0.40 m	1 00 m	0.20 m	1,00 m
≤ 16 bar	0,40 m	1,00 m	0,20 m	
Gasleitung aus Stahl				
> 16 bar innerhalb	0,40 m	1,00 m	0,20 m	1,00 m
öffentlicher Verkehrsflächen				
Gasleitung aus Stahl				
> 16 bar außerhalb				
öffentlicher Verkehrsflächen*				
 Leitung bis DN 150 	1,00 m	1,00 m	0,50 m	1,00 m
• Leitung über DN 150 bis DN 400	1,50 m	1,50 m	0,50 m	1,00 m
• Leitung über DN 400 bis DN 600	2,00 m	2,00 m	0,50 m	1,00 m
 Leitung über DN 600 bis DN 900 	3,00 m	3,00 m	0,50 m	1,00 m
Leitung über DN 900	3,50 m	3,50 m	0,50 m	1,00 m

^{*} Bei parallel verlegten Gasleitungen unterschiedlicher Durchmesser gilt für die Abstandsvorgabe stets der größere Durchmesser

Für HS-Kabel gelten gesonderte Mindestabstände zu Gasleitungen aller Materialien und Druckstufen:

HS-Kabel	Abstand bei offener Parallel- verlegung	Abstand bei ge- schlossener Pa- rallelverlegung	Abstand bei offener Kreuzung	Abstand bei geschlossener Kreuzung
< 110 kV	2,00 m	2,00 m	0,50 m	1,00 m
>/ = 110 kV	5,00 m	5,00 m	1,00 m*	2,00 m
>/ = 380 kV	10,00 m	10,00 m	1,00 m*	2,00 m

^{*} mit thermisch isolierenden Zwischenlagen

Des Weiteren gilt, dass sich die Schutzstreifen der HS-Kabel und die Schutzstreifen der Gasleitung nur berühren dürfen (keine Überlappung).

Für HS-Freileitungsanlagen (Leitungen, Maste, Erder etc.) gelten bei E.DIS folgende Mindestabstände zu Gasleitungen, oberirdischen Gasanlagen (Stationen) sowie Absperr- und Ausblasearmaturen.

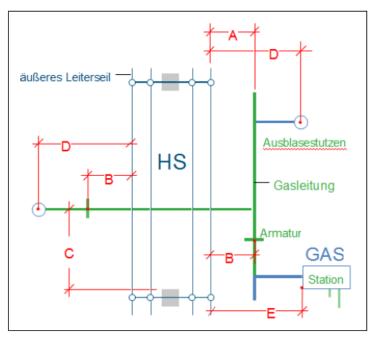


Bild 1

Tabelle 1

		Mindestabstände (m)		
		< 110 kV	≥ 110 kV	
Α	Rohrachse – Leiterseil ¹	10	10	
В	Armatur – Leiterseil ¹	10	10	
С	Rohrachse – Mast ²	20	20	
D	Ausblasestutzen – Leiterseil ¹	35	35	
E	Station - Leiterseil ¹	35	55	

¹ vertikale Projektion

Kathodische Korrosionsschutzanlagen müssen sich außerhalb der Beeinflussung von Hochspannungsfreileitungen (einschließlich Fahr- und Speiseleitung) befinden. Fremdstromanaoden müssen bei Freileitungsmasten mit Erdseil mindestens 30 m vom Mastfuß und dessen Erdern entfernt sein.

Zwischen Gebäuden und oberirdischen Gasanlagen (Stationen) sowie Entspannungseinrichtungen der Gasversorgung sind folgende Mindestabstände zu beachten:

Tabelle 2

oberirdischen Gasanlagen (Station)	10,00 m
Entspannungseinrichtungen Leitung (Ausbläser)	20,00 m

Eine Bebauung näher als 20 m zu Gashochdruckleitungen größer 4 (5) bar bedarf der ausdrücklichen Genehmigung durch E.DIS, der individuelle Schutzmaßnahmen festlegt.

Zur Sicherung des Bestandes und Betriebes liegen Gasleitungen in einem Schutzstreifen. Die Außengrenzen des Schutzstreifens werden durch die Lage der Gasleitung bestimmt, deren Achse grundsätzlich unter der Mittellinie des Schutzstreifens liegt. Lageabweichungen können auftreten.

² Kreuzung / Querung der Freileitung stets senkrecht zur Freileitungstrasse

Tabelle 3

	Betriebsdruck	Schutzstreifen gesamt (m) 2 4
Gasleitung	(bar)	
Nieder-, Mittel- und Hochdruck-Gasleitung	≤ 4 (5)	
Hochdruck-Gasleitung	> 4(5) bis ≤ 16	
Hochdruck-Gasleitung		
• ≤ DN 150	- 40	4
• > DN 150 bis DN 300	> 16	6
• > DN 300 bis DN 500		8
Hochdruck-Gasleitung (Baujahr vor 1990)	> 4(5)	8

Die Verlegung von unter- und oberirdischen Bauwerken und sonstigen Anlagen im Schutzstreifen einer Gasleitung > 16 bar wird von E.DIS nur im Ausnahmefall gestattet.

Voraussetzung dafür ist der Abschluss einer Interessensabgrenzungsvereinbarung.

Die Verlegung ist terrestrisch zu vermessen und an E.DIS im dxf-Format zu übergeben.

Die Kreuzung von Schutzstreifen einer Gasleitung > 16 bar durch Kabel oder Leitungen unterliegt folgenden Mindestanforderungen:

- Verlegung der Kabel oder Leitungen in einem Leerrohr, dessen Enden sich außerhalb des Schutzstreifens der Gasleitung befinden
- Kreuzung rechtwinklig zur Gasleitung
- dauerhafte und gut sichtbare Markierung der Kreuzung an beiden Enden des Leerrohres

Wichtige Hinweise zum Verhalten bei Beschädigungen an Gasverteilungsanlagen

Maßnahmen bei Gasaustritt im Freien:

Wenn eine Gasleitung so beschädigt worden ist, dass Gas austritt oder Undichtigkeiten zu befürchten sind, sind sofort folgende Vorkehrungen zur Verringerung von Gefahren zu treffen:

- Bei ausströmendem Gas besteht Brand- und Explosionsgefahr; Zündquellen (z. B. Funkenbildung) vermeiden, nicht rauchen, kein Feuer anzünden!
- Arbeiten im Bereich der Schadensstelle sofort einstellen, dazu gehört auch sofort alle Baumaschinen und Fahrzeugmotoren abzustellen!
- · Keine Mobiltelefone im Gefahrenbereich verwenden!
- Keine elektrischen Verbindungen herstellen oder lösen!
- Markisen von Hand einrollen, Bewohner warnen und zum Verlassen des Gefahrenbereiches auffordern.
- Wenn möglich Kanalisation, Schächte, Telefonzellen und andere Hohlräume auf eingedrungenes Erdgas überprüfen.
- Gefahrenbereich räumen, weiträumig absichern und Zutritt unbefugter Personen verhindern!
- E.DIS unverzüglich benachrichtigen! (jeweilige Entstörungsnummer Gas)
- Erforderlichenfalls Polizei und/oder Feuerwehr benachrichtigen.
- Erste Hilfe leisten!
- Keine elektrischen Geräte, Schalter, Klingeln etc. betätigen!
- Fenster und Türen angrenzender Gebäude schließen, damit kein im Freien ausströmendes Gas eindringen kann!
- Weitere Maßnahmen mit E.DIS und den zuständigen Dienststellen abstimmen!
- Das Baustellenpersonal darf die Schadenstelle nur mit Zustimmung der E.DIS verlassen!

Maßnahmen: Gasaustritt im Gebäude

- Gleiche Verfahrensweise wie Gasaustritt im Freien.
- Lüftungsmaßnahmen durchführen!
- Absperrarmatur nur auf ausdrückliche Anweisung der E.DIS schließen!
- Mitbewohner durch Klopfen und lautes Rufen warnen (nicht klingeln oder telefonieren)!

Maßnahmen bei Gasbrand:

- Gleiche Vorgehensweise wie Gasaustritt
- Gasbrände nicht löschen (Vermeidung der Explosionsgefahr). Muss aus Gründen der Personenrettung doch ein Erdgasbrand gelöscht werden, sind Pulverlöscher der Brandklasse C zu verwenden.
- Ein Übergreifen der Flammen auf brennbare Materialien in der Umgebung verhindern.

Vorsicht bei Schäden an Biogasleitungen

Gase aus der biologischen Erzeugung können neben Methan auch Kohlenstoffdioxid und Schwefelwasserstoff enthalten. Kohlenstoffdioxid kann den Sauerstoff in der Atemluft verdrängen, das Einatmen von Schwefelwasserstoff gefährdet die Gesundheit.

Strafrechtliche Konsequenzen und Schadenersatzansprüche

- Verstöße eines Unternehmens gegen die obliegende Erkundungs- und Sorgfaltspflicht führen im Schadensfall zu einer Schadensersatzverpflichtung nach § 823 BGB und können darüber hinaus auch mit strafrechtlichen Konsequenzen verbunden sein.
- Der Einsatz von Subunternehmern für die Tiefbauarbeiten setzt Übernahme und Einhaltung der Verkehrssicherungspflicht voraus. Der Hauptunternehmer hat alle in einer eventuellen Einweisung gegebenen Informationen, übergebene Bestandspläne bzw. Kopien und die "Bestandsplan-Auskunft" an die bauausführenden Firmen zu übergeben. Auch wenn das Tiefbauunternehmen für eigenes Verschulden gem. §§ 823, 31 BGB selbst haftet, bleibt der Hauptunternehmer für eventuell entstandene Leitungsschäden und deren Regulierung primär gegenüber E.DIS haftbar.

5 Baumpflanzung/Bebauung im Bereich von Verteilungsanlagen

Von der Begrünung und Bepflanzung innerstädtischer Wege, Straßen und Plätze werden die unterirdischen Verteilungsanlagen und Freileitungen erfahrungsgemäß erheblich betroffen

Verschiedene Interessen erfordern die gegenseitige Rücksichtnahme und ein rechtzeitiges Zusammenwirken aller Beteiligten bei der Planung und Durchführung von Bau- und Unterhaltungsmaßnahmen. In diesem Zusammenhang verweisen wir Sie auf die Hinweise "Baumstandorte und unterirdische Ver- und Entsorgungsanlangen". Diese wurden vom Arbeitskreis "Baumpflanzungen im Bereich von Verteilungsanlagen" im Arbeitsausschuss "Kommunaler Straßenbau" der Forschungsgesellschaft für Straßen- und Verkehrswesen (FGSV) in Zusammenarbeit mit der DVGW der ATV-ad-hoc-Arbeitsgruppe "Baumstandorte" im Fachausschuss 1.6 "Ausschreibungen und Ausführungen von Entwässerungsanlagen" erarbeitet. Dies ist textgleich mit dem DVGW-Merkblatt GW 125 "Bäume, unterirdische Leitungen und Kanäle".

Für unterirdische Trassen gilt zusätzlich:

Bei der Pflanzung im Bereich bestehender unterirdischer Gasleitungen und Kabel sind die Trassen grundsätzlich von Baumpflanzungen freizuhalten. Abstände von Baumpflanzungen zu bestehenden Verteilungsanlagen: (Die nachfolgenden Maße beziehen sich auf den horizontalen Abstand des Stammes zur Gasleitung bzw. Kabel)

- Bei einem Abstand von über 2,50 m sind Schutzmaßnahmen in der Regel nicht erforderlich.
- Bei einem Abstand zwischen 1,00 und 2,50 m ist in Abhängigkeit von Baumart und Leitungstyp der Einsatz von Schutzmaßnahmen zu prüfen und zu entscheiden.
- Bei einem Abstand unter 1,00 m ist eine Baumpflanzung nur im Ausnahmefall, unter Abwägung der Risiken, möglich. Besondere Schutzmaßnahmen sind zu vereinbaren.
- Pflanzgruben sind von Hand anzulegen, wenn die Außenkante einen geringeren Abstand als 0,50 m zur bestehenden Gasleitung oder Kabel besitzt.

Der Schutzbereich für 110 kV-Kabelanlagen beträgt 10 m. Innerhalb des Schutzbereiches darf keine Bepflanzung mit Gehölzen erfolgen. Der Schutzbereich darf nicht mit Bauwerken überbaut werden.

Bei geplanten Überbauungen (z. B. Straßen, Parkplätze usw.) sind zur Gewährleistung der erforderlichen Sicherheit eventuell zusätzliche Maßnahmen erforderlich. Die hierdurch verursachten Kosten sind durch den Antragsteller zu tragen.

Sofern Schutzmaßnahmen erforderlich werden, bedürfen diese der Abstimmung zwischen den Beteiligten. Möglich sind z. B.:

- Trennwände aus Stahl, Beton oder wurzelfeste Kunststoffplatten
- ringförmige Trennwand (Betonrohr / Kanalschacht)
- Schutzrohre oder längsgeteilte Schutzrohre

Beim Einbau von parallelen Trennwänden müssen diese von der Oberfläche bis mindestens auf Sohlhöhe des Gasleitungs- bzw. Kabelgrabens geführt werden. Sie müssen aus schwer verrottbarem Material (Beton, Stahl, geeignete Kunststoffe) sein.

Ungeeignet sind z. B.:

- dünnwandige Folien < 2mm, Abdeckhauben, Trennwände mit ungeschützten Fugen
- Kabelkanalformsteine aus Beton

Für weitere Auskünfte stehen Ihnen unsere Kundencenter/Standorte gerne zur Verfügung.

Für Freileitungen gilt:

Unter Freileitungen sind grundsätzlich keine Bauwerke zu errichten. Die Errichtung von Bauwerken ist nur möglich, wenn die innerhalb der vor genannten Normen geforderten Abstände nachgewiesen werden.

Verbindungen und Abspannungen, Plakate, Planen und sonstige Teile dürfen an Masten von Freileitungen nicht angebracht werden

Baumpflanzungen in der Nähe unserer Freileitungen stimmen wir grundsätzlich nicht zu, da diese bedingt durch den Baumwuchs, zur Beeinträchtigung der Versorgungszuverlässigkeit unserer Kunden führen können.

Die Zugänglichkeit der Maststandorte und der Trasse ist für Wartungs- und Instandhaltungsarbeiten jederzeit zu gewährleisten.

Bei geplanten Straßen hat der Abstand zwischen Fahrbahnkante und den Masteckstielen, die der Fahrbahn zugewandt sind, mindestens 15 m zu betragen. Maßnahmen des Anfahrschutzes müssen im Einzelfall gesondert abgestimmt werden

Bei der Kreuzung mit Straßen und befahrbaren Verkehrsflächen aller Art ist gemäß DIN EN 50341 zwischen Fahrbahnoberkante und Leiterseil ein Mindestabstand bei größtmöglichem Leiterseildurchhang von 7 m einzuhalten. Die Ermittlung des größten Leiterseildurchhanges und des seitlichen Ausschwingens erfolgt unter Berücksichtigung der DIN EN 50341. Es ist deshalb erforderlich, dass ein Bauprojekt bei E.DIS zur Prüfung auf Einhaltung der nach DIN EN 50341 geforderten Abstände eingereicht wird, aus der die Fahrbahnhöhe, bisherige Geländehöhe und benachbarten Maststandorte hervorgehen.

Von: post@wgi-netzservice.de

Betreff: AW: 14. Änderung des Flächennutzungsplans Werneuchen im Bereich "Am Lindenweg" - Frühzeitige Beteiligung der

Behörden und sonstigen Träger öffentlicher Belange

Datum: 27. März 2023 um 05:35

An: SR Stadt- und Regionalplanung post@sr-planung.de
Kopie: NBB Planauskunft Planauskunft@nbb-netzgesellschaft.de



Sehr geehrte Damen und Herren,

vielen Dank für Ihre Nachricht.

Bitte beachten Sie, dass die Bearbeitung aller Anfragen an die NBB Netzgesellschaft Berlin-Brandenburg mbH & Co. KG zum Leitungsbestand, zur Zustimmung zu Bauvorhaben und bei Beteiligung als Träger öffentlicher Belange ausschließlich über das Leitungsauskunftsportal (LAP) der infrest - Infrastruktur eStrasse GmbH erfolgt.

Die NBB kann kostenfrei über das LAP beteiligt werden.

Für mehrfache oder regelmäßige Nutzung empfehlen wir den Premiumzugang.

Der Zugang zum Leitungsauskunftsportal kann unter <u>www.infrest.de</u> beantragt werden.

Benötigen Sie Unterstützung oder Hilfe zur Nutzung des Portals, stehen Ihnen die Mitarbeiter der infrest.

werktags von 8 bis 16 Uhr unter 030/2244 525 810 gern zur Verfügung.

Ihre Nachricht wird nicht weitergeleitet oder bearbeitet!

Mit freundlichen Grüßen

NBB Netzgesellschaft Berlin-Brandenburg mbH & Co. KG Abteilung Netzsupport EUREF-Campus 1-2 10829 Berlin

C-NN-D

Leitungsplanauskunft und Genehmigungsverfahren

Telefon: 030 818 76- 2740

Planauskunft@nbb-netzgesellschaft.de

Von: SR Stadt- und Regionalplanung <post@sr-planung.de>

Gesendet: Freitag, 24. März 2023 16:43

An: post@wgi-netzservice.de

Betreff: 14. Änderung des Flächennutzungsplans Werneuchen im Bereich "Am Lindenweg" -

Frühzeitige Beteiligung der Behörden und sonstigen Träger öffentlicher Belange

Sehr geehrte Damen und Herren,

der räumliche Geltungsbereich der 14. Flächennutzungsplan-Änderung befindet sich nördlich der Ahornallee und südlich des Lindenwegs. Das Plangebiet hat eine Größe von rund 5,71 ha. Im geltenden Flächennutzungsplan der Stadt Werneuchen vom 18. März 2018 ist das Plangebiet als "Fläche für die Landwirtschaft" dargestellt. Durch den parallel in Aufstellung befindlichen Bebauungsplan "Am Lindenweg" werden die planungsrechtlichen Voraussetzungen für eine Wohnbebauung geschaffen. Durch die 14. Änderung des Flächennutzungsplanes soll nach § 8 Abs. 3 BauGB im Parallelverfahren die Planungsabsicht

U 1 -

nun auch im Flächennutzungsplan dargestellt werden. Der Entwurf des Bebauungsplans "Am Lindenweg" wurde durch die Stadtverordnetenversammlung der Stadt Werneuchen am 9. Februar 2023 gebilligt.

Es werden für die Änderung des Flächennutzungsplans eine Umweltprüfung nach § 2 Abs. 4 BauGB durchgeführt und ein Umweltbericht erstellt.

Auf der Grundlage von § 4 b BauGB beteiligen wir Sie im Auftrag der Stadt Werneuchen an dem Planverfahren.

Die Planunterlagen bestehend aus

- dem Vorentwurf der 14. Änderung des Flächennutzungsplanes im Bereich "Am Lindenweg" in der Fassung vom 16. Februar 2023,
- · der Begründung zum Flächennutzungsplan inkl. Umweltbericht.

Sie können die Planunterlagen unter folgendem Link abrufen:

https://hidrive.ionos.com/share/y7lwzfevz2

Sie erhalten hiermit Gelegenheit, als Behörde bzw. als sonstiger Träger öffentlicher Belange gemäß § 4 Abs. 1 BauGB zu der Planung Stellung zu nehmen.

Wir bitten Sie um Stellungnahme bis zum 5. Mai 2023

Erhalten wir keine Äußerung von Ihnen, gehen wir davon aus, dass Ihrerseits keine Einwendungen gegen die Planung bestehen bzw. die von Ihnen zu vertretenden Belange von der Planung nicht berührt werden. Ihre Stellungnahme senden Sie bitte an uns, vorzugsweise per E-Mail an: post@sr-planung.de.

Für Rückfragen können Sie sich an die Bauverwaltung Werneuchen, Herr Günther, Tel. 033398816 31, (guenther@werneuchen.de) oder an uns wenden.

<u> Hinweis:</u>

Die Beteiligung der Behörden und sonstigen Träger öffentlicher Belange wird parallel auch im Planungsportal Brandenburg (https://bb.bauleitplanung-online.de) mit den dort registrierten Behörden und sonstigen Träger öffentlicher Belange durchgeführt.

Die Planung wird vom 3. April 2023 bis einschließlich 15. Mai 2023 gemäß § 3 Abs. 1 BauGB öffentlich ausgelegt und ist während der Dienststunden einsehbar bzw. im Internet abrufbar.

Mit freundlichem Gruß

i.A. Carolin Lorenz

SR Stadt- und Regionalplanung Maaßenstr. 9, 10777 Berlin Tel.: 030 - 2977 6473 E-Mail: post@sr-planung.de

Internet: www.sr-planung.de

Diese E-Mail enthält vertrauliche und/oder rechtlich geschützte Informationen. Wenn Sie nicht der richtige Adressat sind oder diese E-Mail irrtümlich erhalten haben, informieren Sie bitte sofort den Absender und vernichten Sie diese E-Mail unverzüglich. Das unerlaubte Kopieren sowie die unbefugte Weitergabe dieser E-Mail sind nicht gestattet.



50Hertz Transmission GmbH - Heidestraße 2 - 10557 Berlin

SR Stadt- und Regionalplanung Maaßenstraße 9 10777 Berlin

50Hertz Transmission GmbH

TGZ

Netzbetrieb Zentrale

Heidestraße 2 10557 Berlin

Datum 27.03.2023

Unser Zeichen **2020-007595-02-TGZ**

Ansprechpartner/in Frau Froeb

Telef on-Durchwahl

Fax-Durchwahl

Sehr geehrte Frau Lorenz,

"Am Lindenweg"

Ihr Schreiben haben wir dankend erhalten.

Nach Prüfung der Unterlagen teilen wir Ihnen mit, dass sich im Plangebiet derzeit keine von der 50Hertz Transmission GmbH betriebenen Anlagen (z. B. Hochspannungsfreileitungen und -kabel, Umspannwerke, Nachrichtenverbindungen sowie Verund Entsorgungsleitungen) befinden oder in nächster Zeit geplant sind.

14. Änderung des Flächennutzungsplans der Stadt Werneuchen im Bereich

Diese Stellungnahme gilt nur für den angefragten räumlichen Bereich und nur für die Anlagen der 50Hertz Transmission GmbH.

Freundliche Grüße

50Hertz Transmission GmbH

Dieses Schreiben wurde maschinell erstellt und ist ohne Unterschrift gültig.

E-Mail

leitungsauskunft@50hertz.com

Ihre Zeichen

Ihre Nachricht vom 24.03.2023

Vorsitzender des Aufsichtsrates Christiaan Peeters

Geschäftsführer Stef an Kapf erer, Vorsitz Dr. Dirk Biermann Sylvia Borcherding Dr. Frank Golletz Marco Nix

Sitz der Gesellschaft Berlin

Handelsregister Amtsgericht Charlottenburg HRB 84446

Bankv erbindung BNP Paribas, NL FFM BLZ 512 106 00 Konto-Nr. 9223 7410 19

BAN:

DE75 5121 0600 9223 7410 19

BIC: BNPADEFF

USt.-Id.-Nr. DE813473551



Der Bürgermeister -

Eigenbetrieb Wasserversorgung & Abwasserbeseitigung der Stadt Werneuchen



Stadt Werneuchen

OT Hirschfelde, Krummensee, Schönfeld, Seefeld, Löhme, Tiefensee, Weesow, Willmersdorf

Werkleitung: Wesendahler Str. 8, 16356 Werneuchen

SR Stadt- und Regionalplanung Maaßenstr. 9 10777 Berlin Bearbeiter:

Herr Mäurer

Telefon:

033398 / 88 20 033398 / 88214

F- Mail:

maurice.maeurer@stadtwerke-werneuchen.de

Internet:

www. Stadtwerke-werneuchen.de

Steuernummer:

065/144/02521

Werneuchen, 25.04.2023

Stellungnahme zum Vorentwurf zur 14. Änderung des Flächennutzungsplans zum Bebauungsplan "Am Lindenweg"

Sehr geehrte Damen und Herren,

wir nehmen zum Vorentwurf der 14. Änderung des Flächennutzungsplans zum Bebauungsplanes "Am Lindenweg" vom 16. Februar 2022 (korrigiert 15. März 2023) und Ihrer Anfrage per Mail vom 24.03.2023 wie folgt Stellung:

- 1. Gegen die Änderung des Flächennutzungsplans bestehen keine grundsätzlichen Einwände.
- 2. Es sind voraussichtlich umfangreiche Investitionen notwendig, um die äußere Erschließung des Gebietes durch Trink-, und Schmutzwasser zu realisieren.
- 3. Wir bitten um die frühzeitige und regelmäßige Beteiligung der Stadtwerke Werneuchen im weiteren Planungsprozess.

Mit freundlichen Grüßen

i.A. Maurice Mäurer

Wasser-und Bodenverband "Stöbber-Erpe"

Die Verbandsvorsteherin

Körperschaft des öffentlichen Rechts



Wasser- und Bodenverband "Stöbber-Erpe" Ernst-Thälmann-Straße 5, 15345 Rehfelde

SR Stadt- und Regionalplanung Maaßenstraße 9 10777 Berlin

per E-Mail: mail@sr-planung.de

Ihr Zeichen / Ihre Nachricht vom:Unser Zeichen:Bearbeiter:Datum:24.03.20232023-027
FNP WerneuchenMundt21.04.2023

Stellungnahme: 14. Änderung des Flächennutzungsplanes im Bereich "Am Lindenweg" in der Stadt Werneuchen, Stand Februar 2023

Sehr geehrte Damen und Herren,

in dem Bereich des oben genannten Planvorhabens befinden sich keine unterhaltungspflichtigen Gewässer und Anlagen des Wasser- und Bodenverbandes "Stöbber-Erpe".

Mit freundlichen Grüßen Im Auftrag Andreas Mundt

Dieses Schreiben wurde elektronisch erstellt und ist ohne Unterschrift gültig.

BIC: BYLADEM1001













anerkannter Naturschutzverbände GbR

in Sachen Natur

Landesbüro anerkannter Naturschutzverbände GbR · Lindenstraße 34 · 14467 Potsdam

SR Stadt- und Regionalplanung

Maaßenstr. 9

10777 Berlin

645+647/2023/ Frau Kobus Tel: 0331/201 55-56 Ihr Zeichen:

Potsdam, 2. Mai 2023

vorab per Fax: 030-2977 6472 vorab per email: post@sr-planung.de

Stellungnahme, Äußerung und Einwendung der o.g. anerkannten Naturschutzverbände zum Entwurf des Bebauungsplans "Am Lindenweg" der Stadt Werneuchen mit der Änderung des FNP

Sehr geehrter Herr Kortas,

die im Landesbüro vertretenen anerkannten Naturschutzverbände Brandenburgs bedanken sich für die Beteiligung und übermitteln Ihnen nachfolgend ihre Stellungnahme, Äußerung und Einwendung zum o.g. Verfahren:

Zum Vorentwurf hatten wir uns am 29.11.2021 geäußert.

Es soll Baurecht für ein Wohngebiet mit Kindertagesstätte geschaffen werden.

Der größte Teil des Plangebietes wird von landwirtschaftlicher Nutzfläche eingenommen, die als Weide genutzt wird.

Das Plangebiet schließt sich an die bestehende Bebauung an. Allerdings handelt es sich bei der sich anschließenden Bebauung um Gewerbebetriebe (z. B. Abrissunternehmen, Autoverschrottung), die sich auf die geplante Wohnnutzung und den Betrieb der Kita negativ auswirken können.

Die Bäume im Plangebiet sind zu erhalten. Dies gilt auch für den Gehölzstreifen im Norden, der beispielsweise aus Eschenahorn gebildet wird. Diese fremdländische Baumart ist recht bruchgefährdet.

Da die Geruchsprognose Überschreitung der Richtwerte errechnet hat, wäre zu prüfen, ob anstelle des Allgemeinen Wohngebietes besser ein Mischgebiet festgesetzt werden sollte.

Im weiteren Verfahren sind besonders die Belange des Artenschutzes zu berücksichtigen. Dies gilt besonders für den Horststandort des Mäusebussards.

Da im FNP das Plangebiet überwiegend als Fläche für die Landwirtschaft dargestellt ist, soll der FNP geändert werden. Dagegen werden keine Bedenken erhoben, wenn unsere Hinweise berücksichtigt werden.

Wir bitten um Mitteilung des Abwägungsergebnisses und um weitere Beteiligung am Verfahren.

Mit freundlichen Grüßen K. Kobus – Geschäftsführerin

GEMEINDE AHRENSFELDE Der Bürgermeister



Gemeinde Ahrensfelde, Lindenberger Straße 1, 16356 Ahrensfelde

Dipl.-Ing. Sebastian Rhode

nur per E-Mail an: post@sr-planung.de

Maaßenstr. 9 10777 Berlin BEARBEITER: Herr Mill

FACHDIENST: II.2 - Infrastruktur & Umwelt

ZIMMER: 204

TELEFON: +49 (30) 936900-152

E-MAIL: m.mill@gemeinde-ahrensfelde.de

HAUSANSCHRIFT: OT Ahrensfelde

Lindenberger Straße 1

16356 Ahrensfelde TELEFONZENTRALE +49 (30) 936900-0

FAX: +49 (30) 936900-69

E-MAIL: info@gemeinde-ahrensfelde.de

INTERNET: www.gemeinde-ahrensfelde.de

SPRECHZEITEN: Dienstag

08-12 Uhr und 14-18:30 Uhr

Donnerstag 08-12 Uhr und 13-15 Uhr

BANKVERBINDUNG Deutsche Kreditbank AG

SWIFT BIC: BYLADEM1001

IBAN: DE25 1203 0000 0000 5003 97

Ihr Zeichen

Ihre Nachricht vom

24.03.2023

Unser Zeichen

Datum

04.05.2023

Beteiligungsverfahren zur 14. Änderung des Flächennutzungsplanes, im Bereich "Am Lindenweg" Hier: Stellungnahme im Rahmen der Beteiligung der Behörden und Träger öffentlicher Belange gemäß § 4 Abs. 1 BauGB

Sehr geehrte Damen und Herren,

im Rahmen unserer Zuständigkeit als Nachbargemeinde äußern wir uns gemäß § 4 Abs. 1 BauGB zum vorliegenden Planentwurf.

Die Belange der Gemeinde Ahrensfelde werden durch die Planung nicht berührt.

Mit freundlichen Grüßen

Im Auftrag

Maximilian Mill

SB Bauleitplanung und Bauordnung

Von: SR Stadt- und Regionalplanung post@sr-planung.de 🕖

Betreff: Fwd: 14. Änderung des Flächennutzungsplans Werneuchen im Bereich "Am Lindenweg" - Frühzeitige Beteiligung der

Behörden und sonstigen Träger öffentlicher Belange

Datum: 5. Mai 2023 um 13:00

An:

Von: Faude < faude@amt-biesenthal-barnim.de >

Betreff: AW: 14. Änderung des Flächennutzungsplans Werneuchen im Bereich "Am Lindenweg" -

Frühzeitige Beteiligung der Behörden und sonstigen Träger öffentlicher Belange

Datum: 5. Mai 2023 um 08:11:44 MESZ

An: SR Stadt- und Regionalplanung cpost@sr-planung.de>

Sehr geehrte Frau Lorenz,

vielen Dank für die Beteiligung nach § 4 Abs. 1 BauGB zum o.g. Planverfahren. Seitens des Amtes Biesenthal-Barnim bestehen zur angezeigten Planungsabsicht kein e Bedenken.

Mit freundlichen Grüßen Im Auftrag

Frau Faude Bauleitplanung

Amt Biesenthal-Barnim, Berliner Str. 1, 16359 Biesenthal

Dienstort: Plottkeallee 5

Tel: 03337 / 4599 - 32 Fax: 03337 / 4599 - 46

E-Mail: <u>faude@amt-biesenthal-barnim.de</u> Internet: <u>https://www.amt-biesenthal-barnim.de/</u>

Diese E-Mail kann vertrauliche und/oder rechtlich geschützte Informationen enthalten

Aus Sicherheitsgründen akzeptieren wir Anhänge ausschließlich in den Formaten: PDF, XPS, TXT, CSV, XML, RTF, DOCX, XLSX, PPSX, ODT, ODS, ODP, JPG und BMP

Amt Biesenthal-Barnim





Art und Umfang der geplanten Änderungen nach unserer Auffassung nicht ausgewogen Begründet wird dies aus §8 BauGB,

Laut Baugesetzbuch §8 (2/3) wird der Bebauungsplan aus dem Flächennutzungsplan entwickelt. Aber in dem geänderten Flächennutzungsplan sind z.B. keine Kita, kein Spielplatz und sonstige relevanten Dinge eingezeichnet, welche dann später ja auch nicht im Bebauungsplan berücksichtigt werden müssen, da dieser aus dem Nutzungsplan entwickelt wird!

Baugestzbuch §5 Inhalt des Flächennutzungsplans, wird angegeben was alles in einem Plan drin steht kann/sollte es gibt ja auch eine Legende zur Änderung welche aber nicht genutzt wurde.

Es gibt für die Stadt Werneuchen aktuell diverse bereits genehmigte Weiterentwicklungen von Wohnbebauungen, dort werden schon

- in der Wesendahler Str, 8,5 ha bebaut mit mehr als 50 Einfamilien und Mehrfamilienhäusern.
- Der Sanddornring mit über 34 Grundstücken und über 100 Wohneinheiten in Mehrfamilienhäusern.
- Der schwarze Platz mit 150 Wohneinheite
- Die Freienwalder Str. und die vielen anderen kleine genehmigten Projekte.

Wiederum sind bereits bestehende Probleme wie z.B. Wasser- / Abwasserver- und - e n t s o r g u n g u n z u mu t b a r u n t e r d i me n s i o n i e r t Kitas und Schulen, insbesondere weiterführende Schulen in Art und Anzahl zu gering, um dem Bestand gerecht zu werden und den singulär geplanten Neuzuwächensen gerecht zu werden.

Gleiches gilt für weitere Infrastruktur, wie Verkehrswege etc.

Werneuchen Platzt bald aus allen Nähten. Das muss doch erstmal verarbeitet werden, bzw. die Infra Struktur kollabiert doch bei den Massen. Zumal die Nachfrage gerade extrem rückläufig ist.

Die Schulsituation müsste vorher noch mal überprüft werden, die Grundschule wird noch Fertigstellung bereits genehmigter Vorhaben wahrscheinlich nicht ausreichen um alle Kinder aufzunehmen. Ebenso die weiterführende Schule.

Wie sieht es mit dem Straßenbau, dem Lebensmittel, Öffentlichen Nahverkehr aus und ganz besonders mit der Ärztlichen Versorgung aus?

Ist die Wasser und Abwasserversorgung sicher gestellt nach fertig Stellung aller Vorhaben? Wieviel Kapazität hat Werneuchen?

geschaffen, da dieser Teil von der Stadt komplett getrennt ist und so kein Miteinander entstehen kann.

Es wird auch immer wieder zu Reibereien kommen, durch das direkt angrenzende Gewerbegebiet an 2 Seiten, der Köpenicker Str, und der Ahornallee.

In früheren Beschlüssen hieß es keine reine Wohnungs Bebauung rund ums Gewerbegebiet, sind diese jetzt wieder aufgehoben?

Daher kann doch dieser, so wie er ist, nicht geändert werden!!

(In der Begründung vom 16.02. steht: Durch die Äderung soll nach §8 Abs. 3 BauGB die geplante Wohnbebauung im Flächennutzungsplan dargestellt werden!!)

Die Schaffung von bezahlbarem Wohnraum für Familien sollte im Vorrang stehen. Der Investor bestätigte bereits, dass der am Markt erzielbare Preis veranschlagt wird. Bei gerade extrem rückläufiger Nachfrage nach Grundstücken aufgrund der angespannten Finanzieller Lage sollten erst die genehmigten Bauvorhaben abgeschlossen sein, bevor neues in Angriff genommen wird. Zumal die derzeitige Wirtschaftlichkeit der Bau Branche sehr rückläufig ist.

Die exemplarisch genannten Planungen erscheinen im Gesamtkontext der Planung und Steuerung der Staibilisierung und Weiterentwicklung der Stadt Werneuchen unausgewogen geplant und unzureichend hinsichtlich der seriellen Planungsschritte koordiniert.

Die aktuellen Planungen im B-Plan-Verfahren "Lindenweg" gekoppelt an eine weitere FN-Änderung kann daher nur vehement widersprochen werden.

Gemäß § 5 des <u>Baugesetzbuchs</u> (BauGB) ist im Flächennutzungsplan für das ganze Gemeindegebiet die sich aus der beabsichtigten <u>städtebaulichen</u> Entwicklung ergebende Art der Bodennutzung nach den voraussehbaren Bedürfnissen der Gemeinde in den Grundzügen darzustellen. Die aktuell bestehenden Regelungen des FNP werden nicht nur dem IST-Zustand sondern auch den regionalen Bedürfnissen der Stadt Werneuchen gerecht und sollten vor Änderung der Nutzung der Flächen mit einer einhergehenden Überdimensionierung von Wohnbebauungen bei rückläufige Bedarf mit parallel unzureichender Weiterentwicklung der Infrastruktur reiflich überdacht und somit zurückgestellt werden.

Es ist bergeordnet keine in die Zukunft gerichtete konzeptionelle "gesunde" und ausgewogene Entwicklungsplanung erkennbar.

Mehrer Ämter haben sich auch wie in den Anlagen ersichtlich kritisch geäußert und befürworten das Vorhaben nicht.